
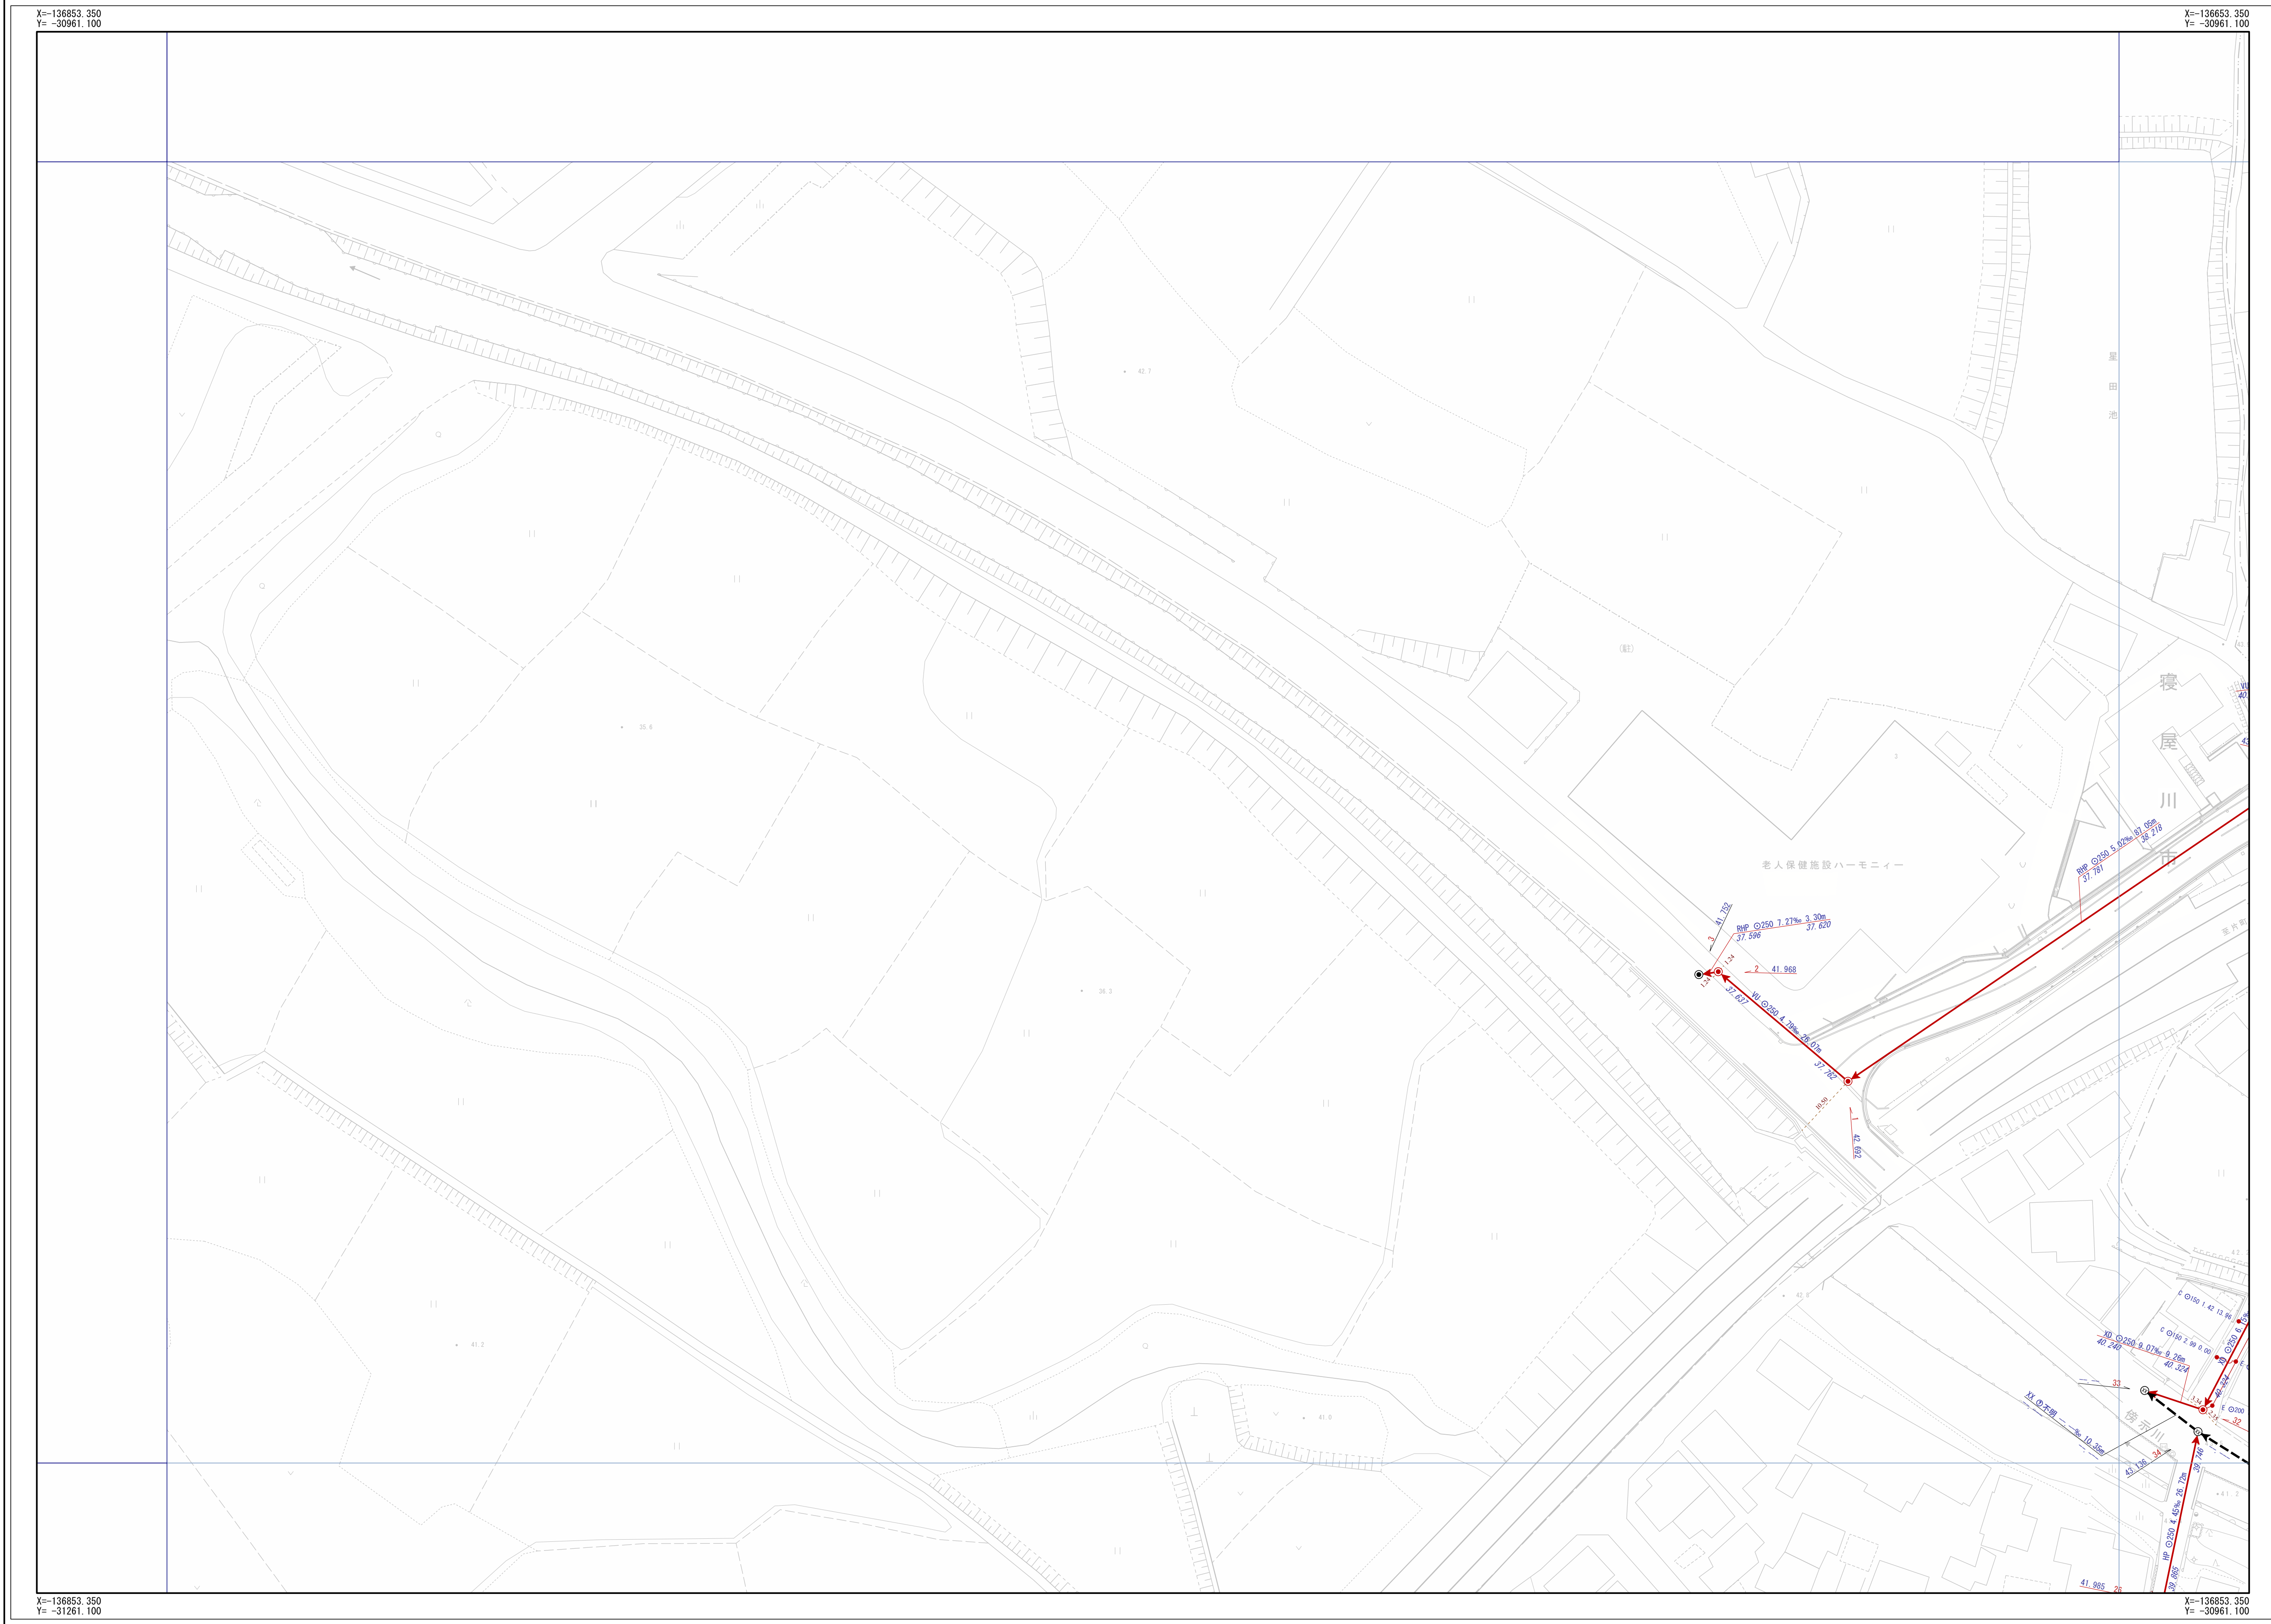


# 交野市下水道台帳

図面番号 A-21

Z-20	A-20	B-20
Z-21	A-21	B-21
Z-22	A-22	B-22

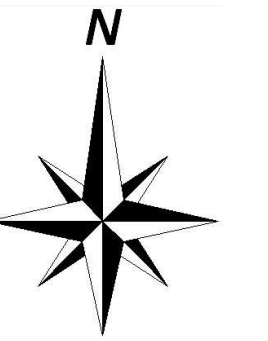

凡 例			
記号	名称		
	幹線管渠		
	支線管渠		
	交野市管理		
	個人管理		
	大阪府管理		
	他市管理		
	残置管渠		
	撤去管渠		
	副管		
人 孔			
	1号人孔		
	2号人孔		
	3号人孔		
	4号人孔		
	5号人孔		
	6号人孔		
	O号人孔		
	橋脚形人孔		
	Y号人孔		
	特1号人孔		
	特2号人孔		
	特3号人孔		
	特4号人孔		
	特7号人孔		
	小口径 (A)		
	小口径 (B)		
	小口径 (C)		
	小口径 (D)		
	小口径 (E)		
	小口径 (F)		
	小口径 (G)		
	小口径 (Z)		
	小口径 (保留)		
	特殊人孔 (形状)		
	橋脚人孔 (形状)		
	特殊人孔 (形状)		
	特殊人孔 (形状)		
	特殊人孔 (形状)		
	キャップ止		
	吐け口		
	ポンプ場		
	検理場		
	風性変化点		
	その他		
	不明		
中継ポンプ			
	マンホールポンプ		
	マンホールポンプ		
	特殊本機		
注 意			
	Aφ200		
	Bφ300		
	Cφ350		
	Dφ400		
	Eφ450		
	Fφ500		
	aφ150		
	bφ250		
	Z		
	未分類		
	現場不明欄		
	キャップ止		
	不明		
	ポンプ機		
人 孔 属 性			
	人孔番号		
	高 程 値		
管 渠 属 性			
管材質	管径	勾配	区間距離
VU	φ200	11.62‰	19.45m
23.559			23.785
下流管底高			上流管底高
管材質	管径	勾配	区間距離
VU	φ200	11.62‰	19.45m
23.559			23.785
下流管底高			上流管底高
取 付 管 属 性			
管径	管径	取付管延長	追加距離
φ	150	0.68	10.50
赤字形式表記			

交野市都市整備部下水道課

1/500

