
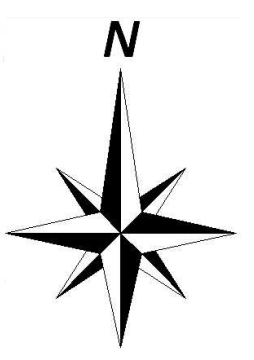


交野市下水道台帳

図面番号 A-24

Z-23	A-23	B-23
Z-24	A-24	B-24
Z-25	A-25	B-25

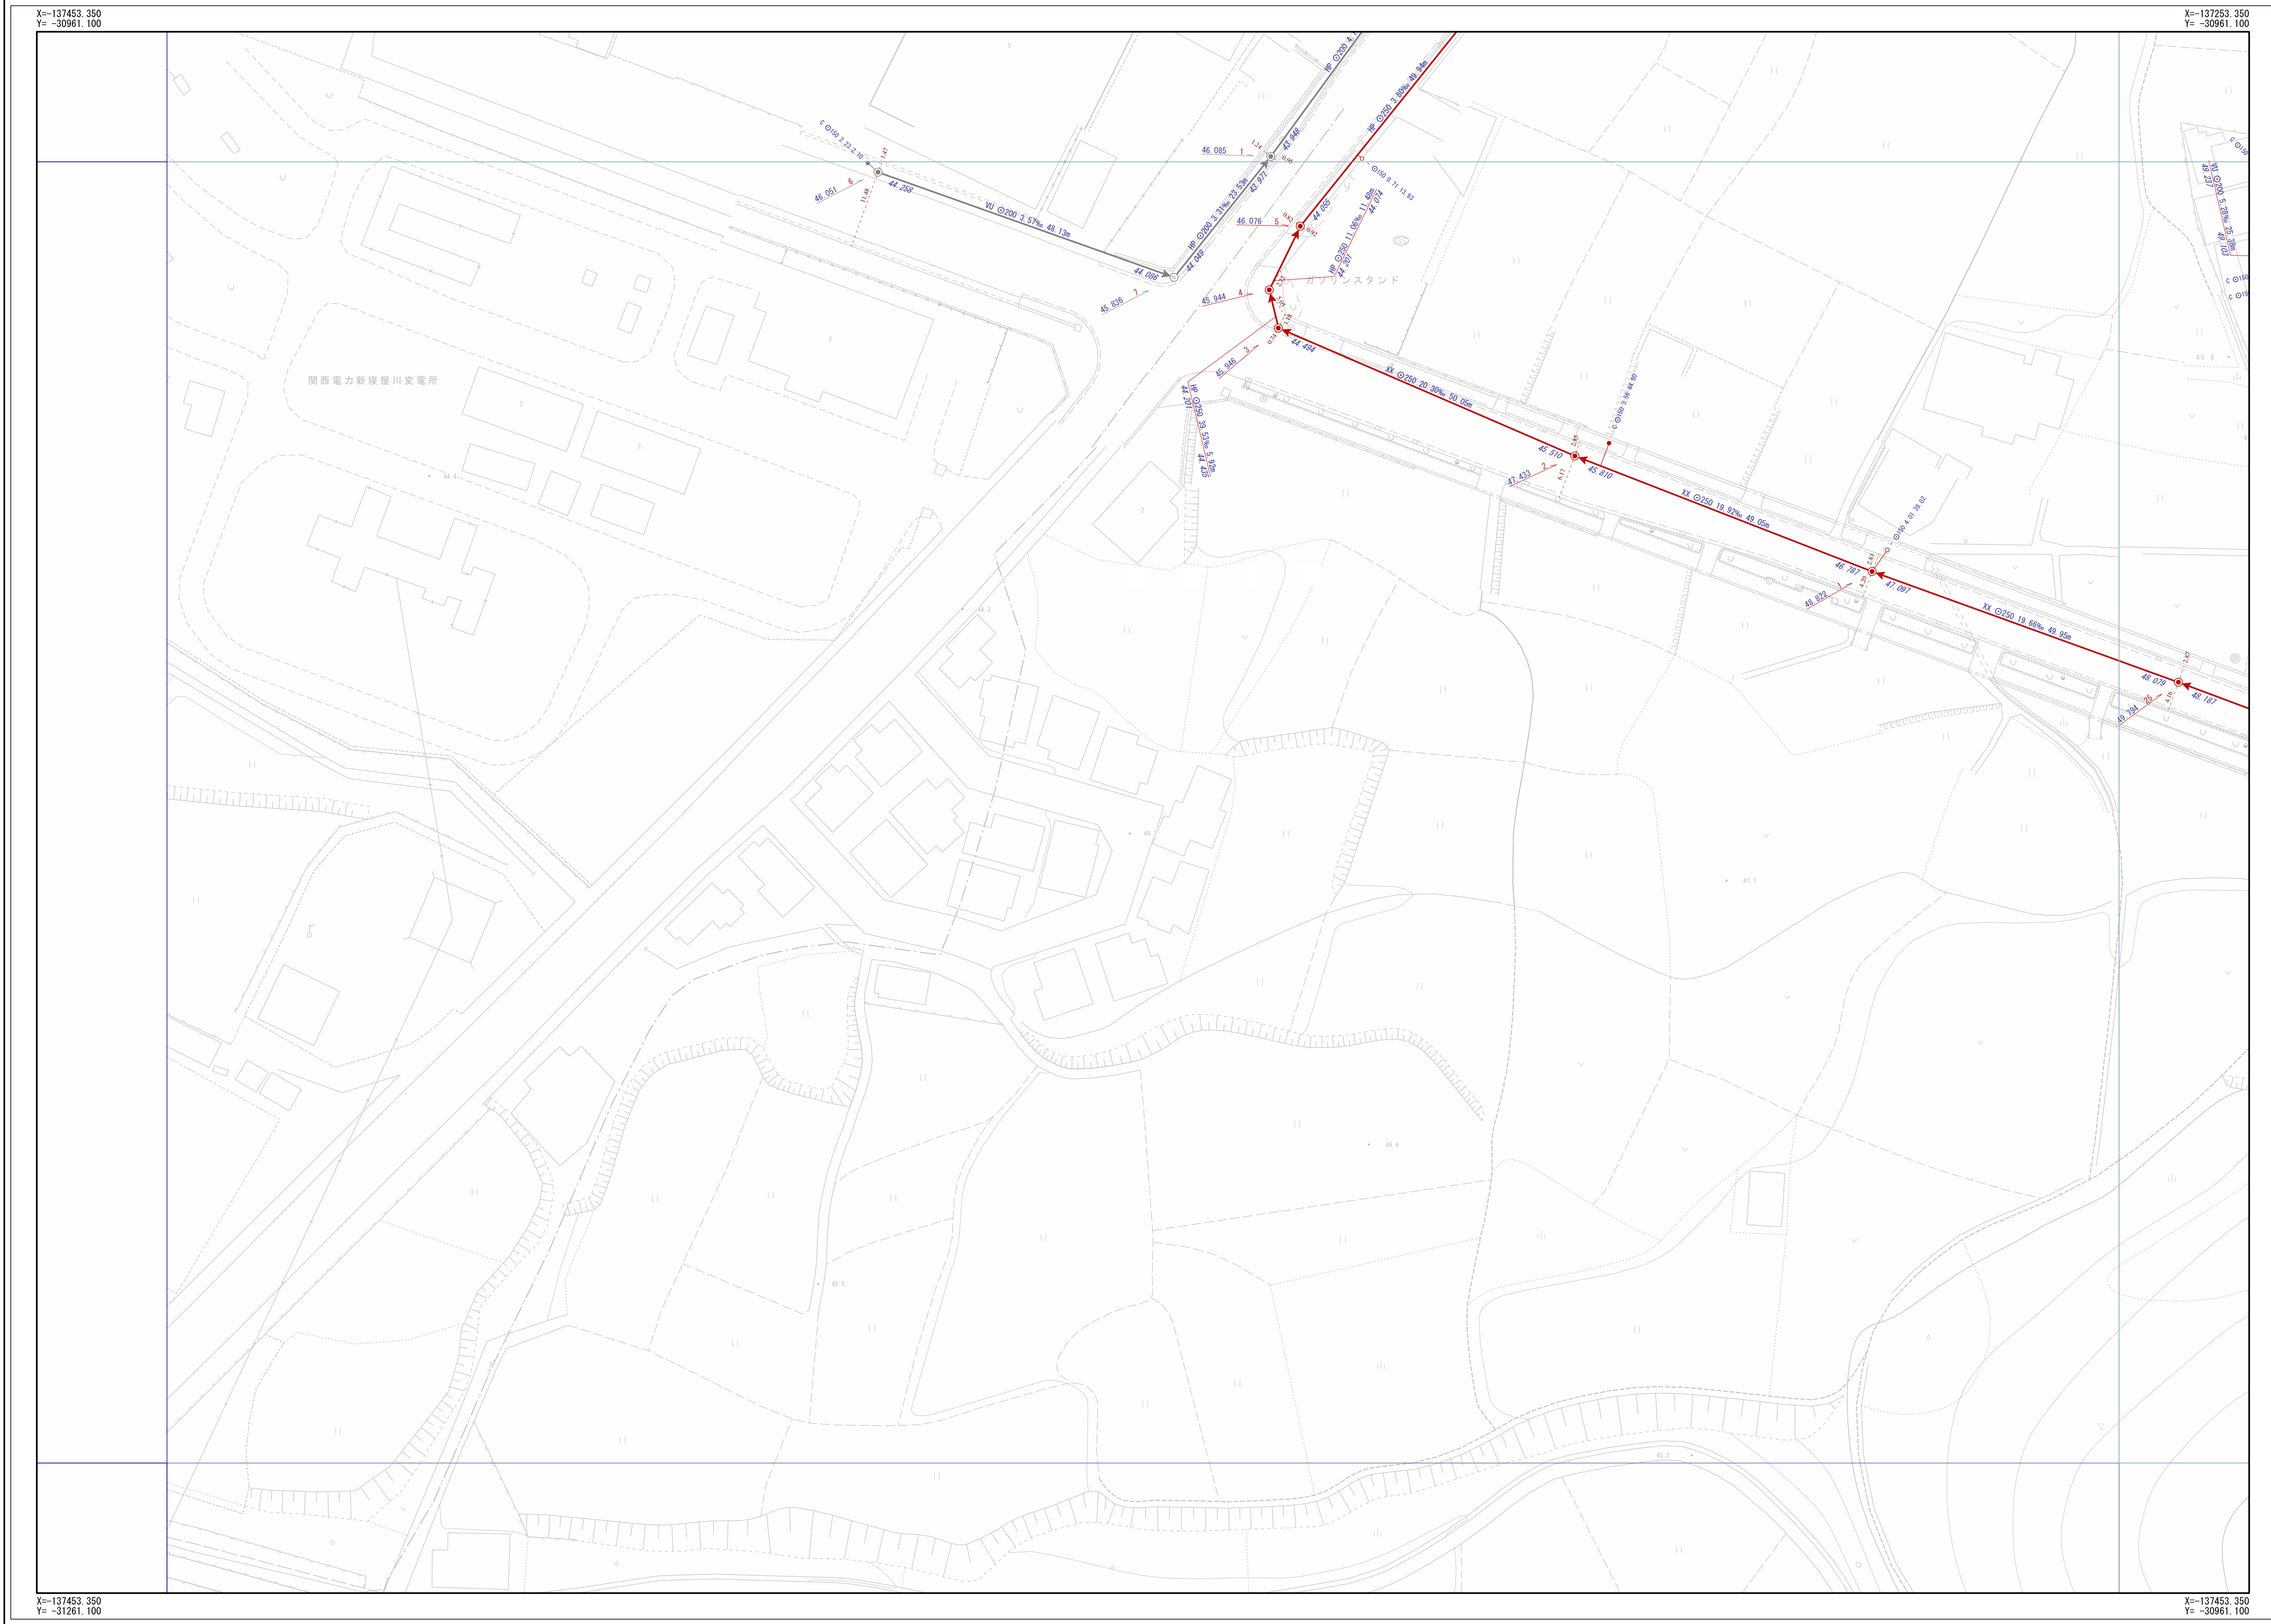

凡 例				
記号	名称			
	幹線管渠			
	枝線管渠			
	交野市管理			
	個人管理			
	大阪府管理			
	他市管理			
	残置管渠			
	撤去管渠			
	副管			
人 孔				
	1号人孔	小口径 (D)		
	2号人孔	小口径 (E)		
	3号人孔	小口径 (F)		
	4号人孔	小口径 (G)		
	5号人孔	小口径 (Z)		
	6号人孔	小口径 (Z)		
	0号人孔	特殊人孔 (形状)		
	楕円人孔	特殊人孔 (形状)		
	馬蹄形人孔	特殊人孔 (形状)		
	Y字人孔	特殊人孔 (形状)		
	特1号人孔	キャップ止		
	特2号人孔	吐け口		
	特3号人孔	ポンプ座		
	特4号人孔	検理点		
	特7号人孔	異性変化点		
	小口径 (A)	その他		
	小口径 (B)	不明		
	小口径 (C)	不明		
中継ポンプ				
	マンホールポンプ (0号~4号人孔)	マンホールポンプ (形状不明)		
注 意				
	Aφ200	bφ250		
	Bφ300	Z		
	Cφ350	未分類		
	Dφ400	現図不明欄		
	Eφ450	キャップ止		
	Fφ500	不明		
	aφ150	ポンプ側		
人 孔 属 性				
人孔番号	標高			
51	24.768			
管 渠 属 性				
管材質	管断面	管径	勾配	区間距離
VU	φ200	11.62‰	19.45m	
23.559				23.785
下流管底高				上流管底高
管材質	管断面	管径	勾配	区間距離
VU	φ200	11.62‰	19.45m	
23.559				23.785
下流管底高				上流管底高
取 付 管 属 性				
管断面	管径	取付管延長	追加距離	
φ	150	0.68	10.50	
赤字形式表記				

交野市都市整備部下水道課

1/500

