



# 交野市下水道台帳

図面番号 B-24

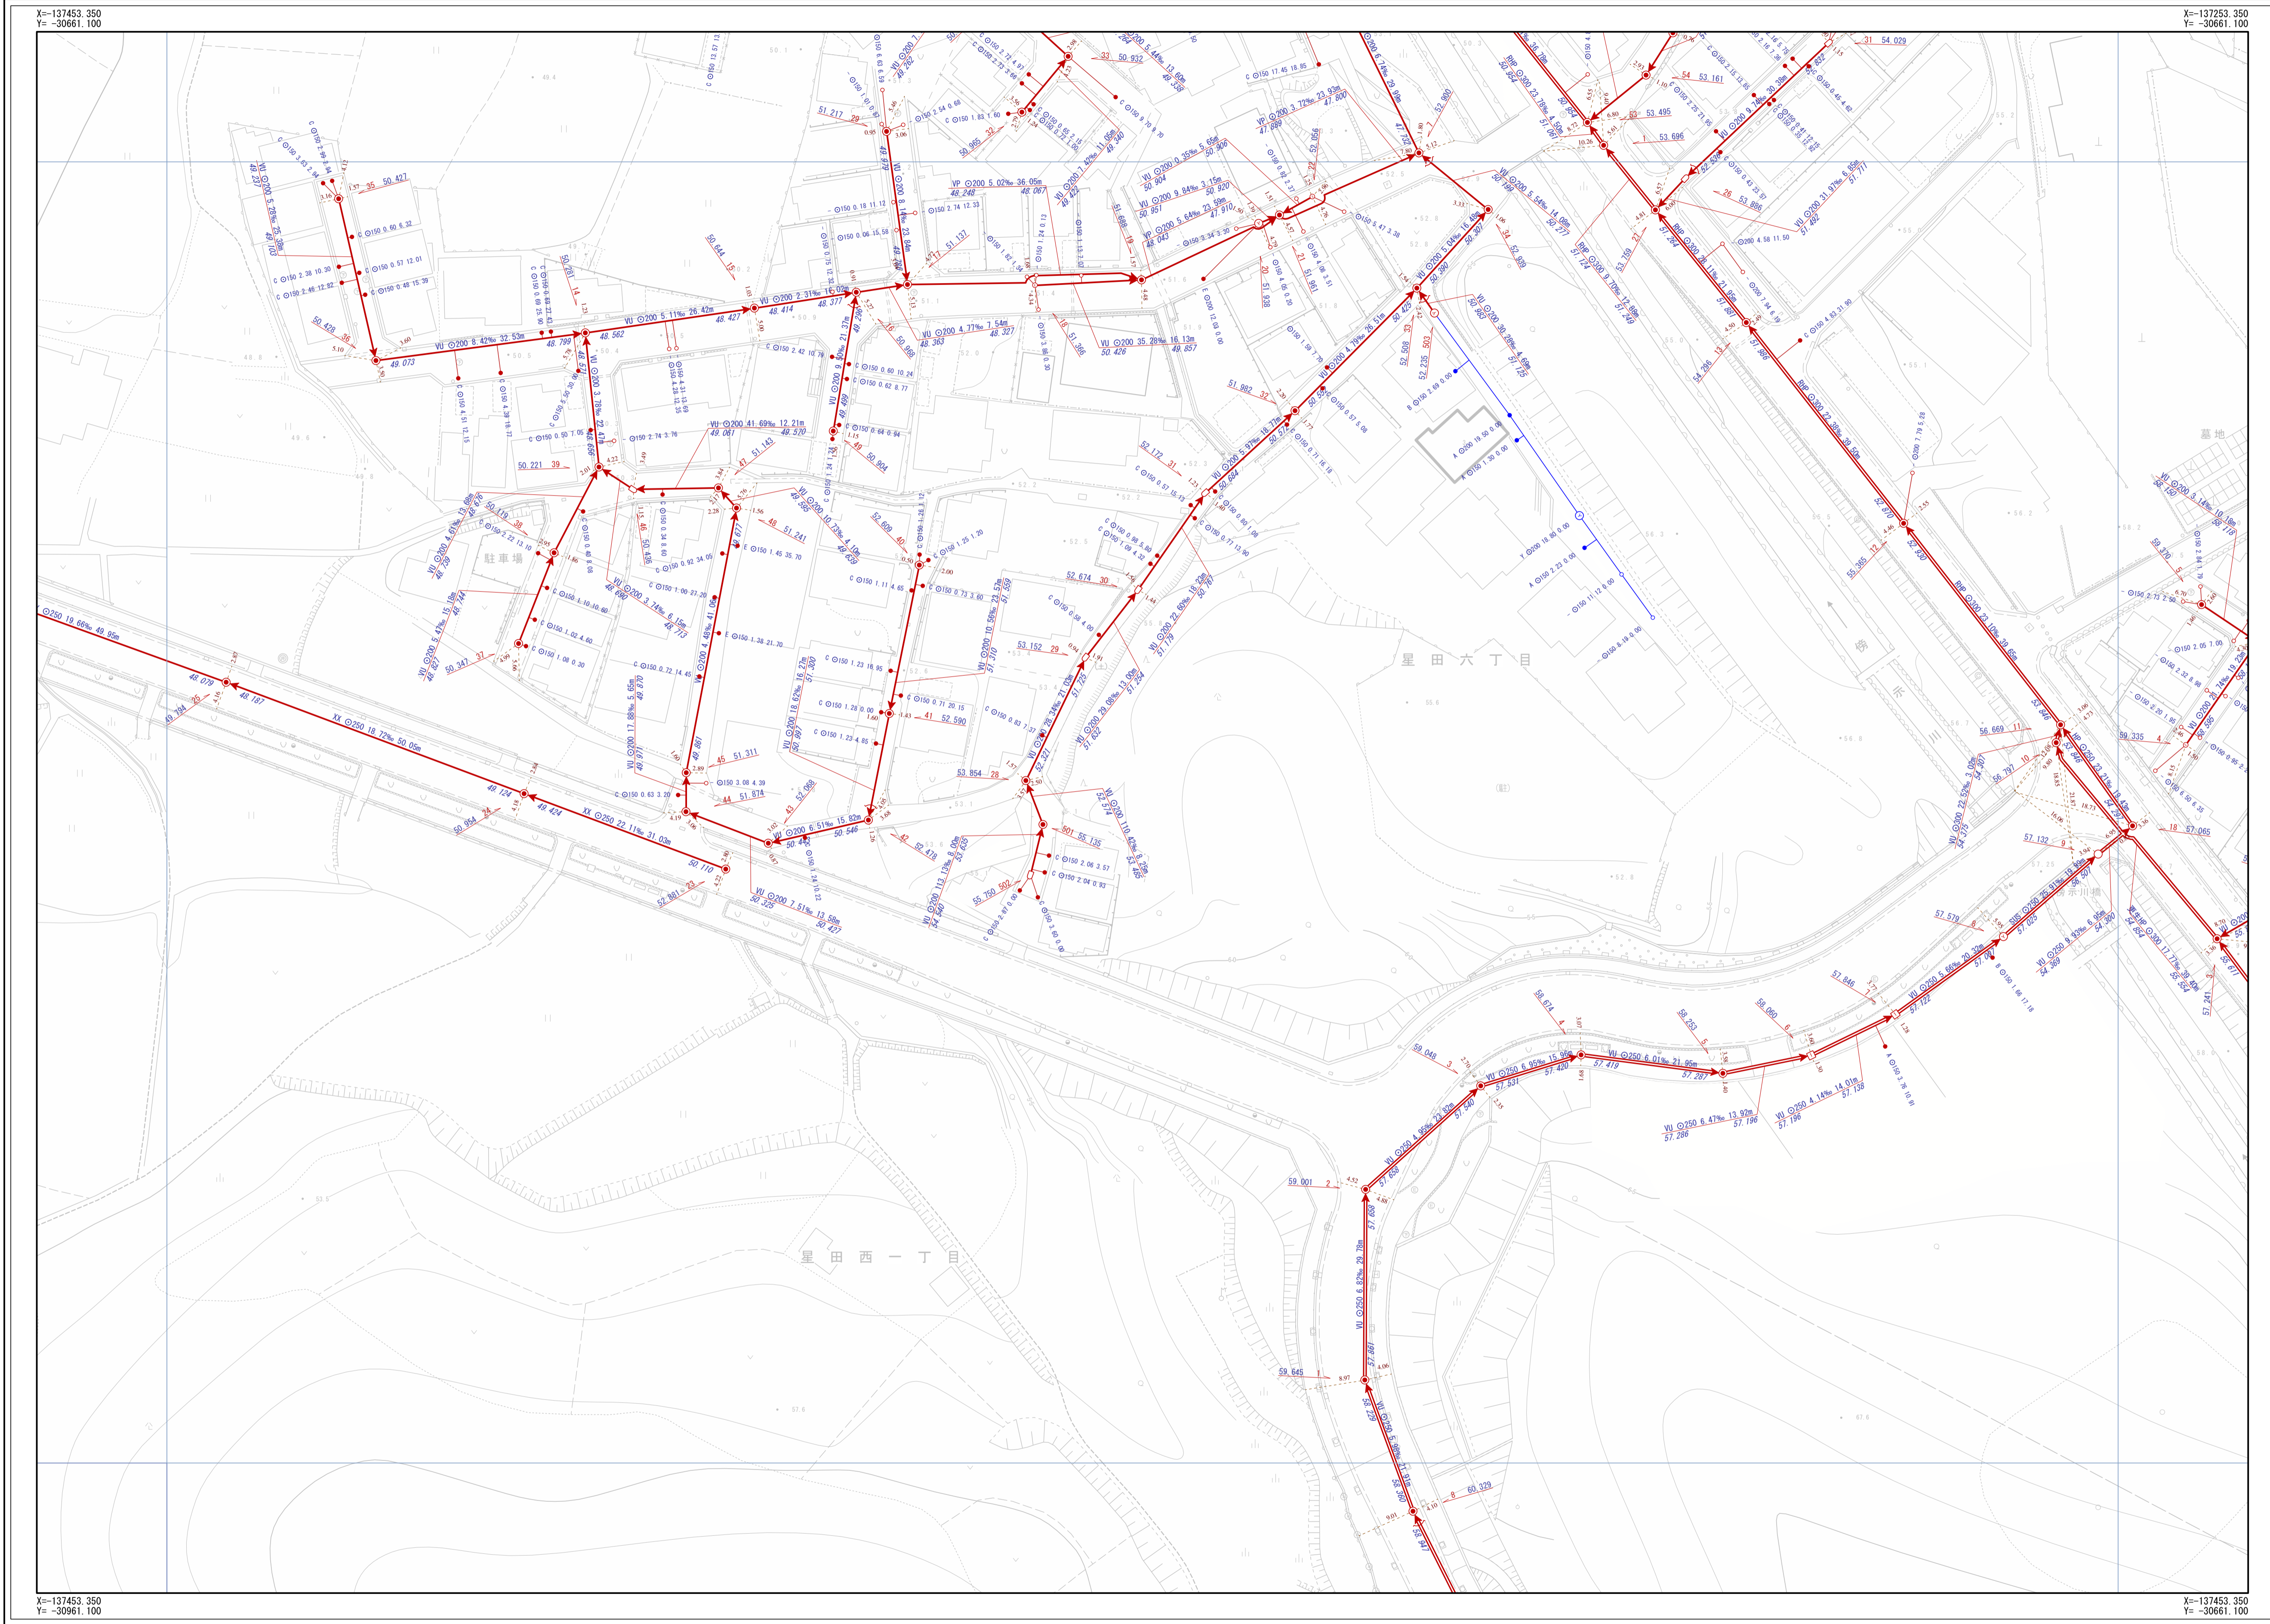

A-23	B-23	C-23
A-24	B-24	C-24
A-25	B-25	C-25

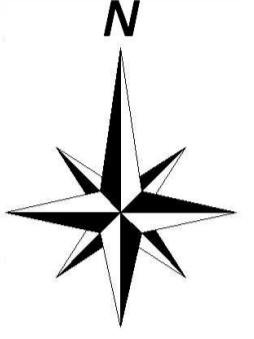

凡 例	
記号	名称
→	幹線管渠
→	枝線管渠
→	交野市管理
→	個人管理
→	大阪府管理
→	他市管理
→	既設管渠
→	撤去管渠
→	副管
人 孔	
○	1号人孔
○	2号人孔
○	3号人孔
○	4号人孔
○	5号人孔
○	6号人孔
○	0号人孔
○	橋脚人孔
○	馬蹄形人孔
○	Y字人孔
○	特1号人孔
○	特2号人孔
○	特3号人孔
○	特4号人孔
○	特7号人孔
○	小口径 (A)
○	小口径 (B)
○	小口径 (C)
○	小口径 (D)
○	小口径 (E)
○	小口径 (F)
○	小口径 (G)
○	小口径 (Z)
○	小口径 (保留)
○	特殊人孔 (保留)
○	特殊人孔 (現況)
○	特殊人孔 (現況)
○	特殊人孔 (現況)
○	キャップ止
○	吐け口
○	ポンプ屋
○	処理場
○	風性変化点
○	その他
○	不明
中継ポンプ	
○	マンホールポンプ (0号~4号人孔)
○	マンホールポンプ (現況不明)
注 意	
○	Aφ200
○	Bφ300
○	Cφ350
○	Dφ400
○	Eφ450
○	Fφ500
○	aφ150
○	bφ250
○	Z
○	未分類
○	現況不明
○	キャップ止
○	不明
○	ポンプ機
人 孔 属 性	
○	人孔番号
○	51 24.768
管 渠 属 性	
○	管材質
○	管断面
○	管径
○	勾配
○	区間距離
○	23.559
○	VU φ200 11.62‰ 19.45m
○	下流管底高
○	23.785
○	上流管底高
○	VU φ200 11.62‰ 19.45m
○	23.559
○	23.785
○	下流管底高
○	上流管底高
取付管属性	
○	管断面
○	管径
○	取付管延長
○	追加距離
○	φ 150 0.68 10.50
○	赤字形式注記

交野市都市整備部下水道課

1/500

