
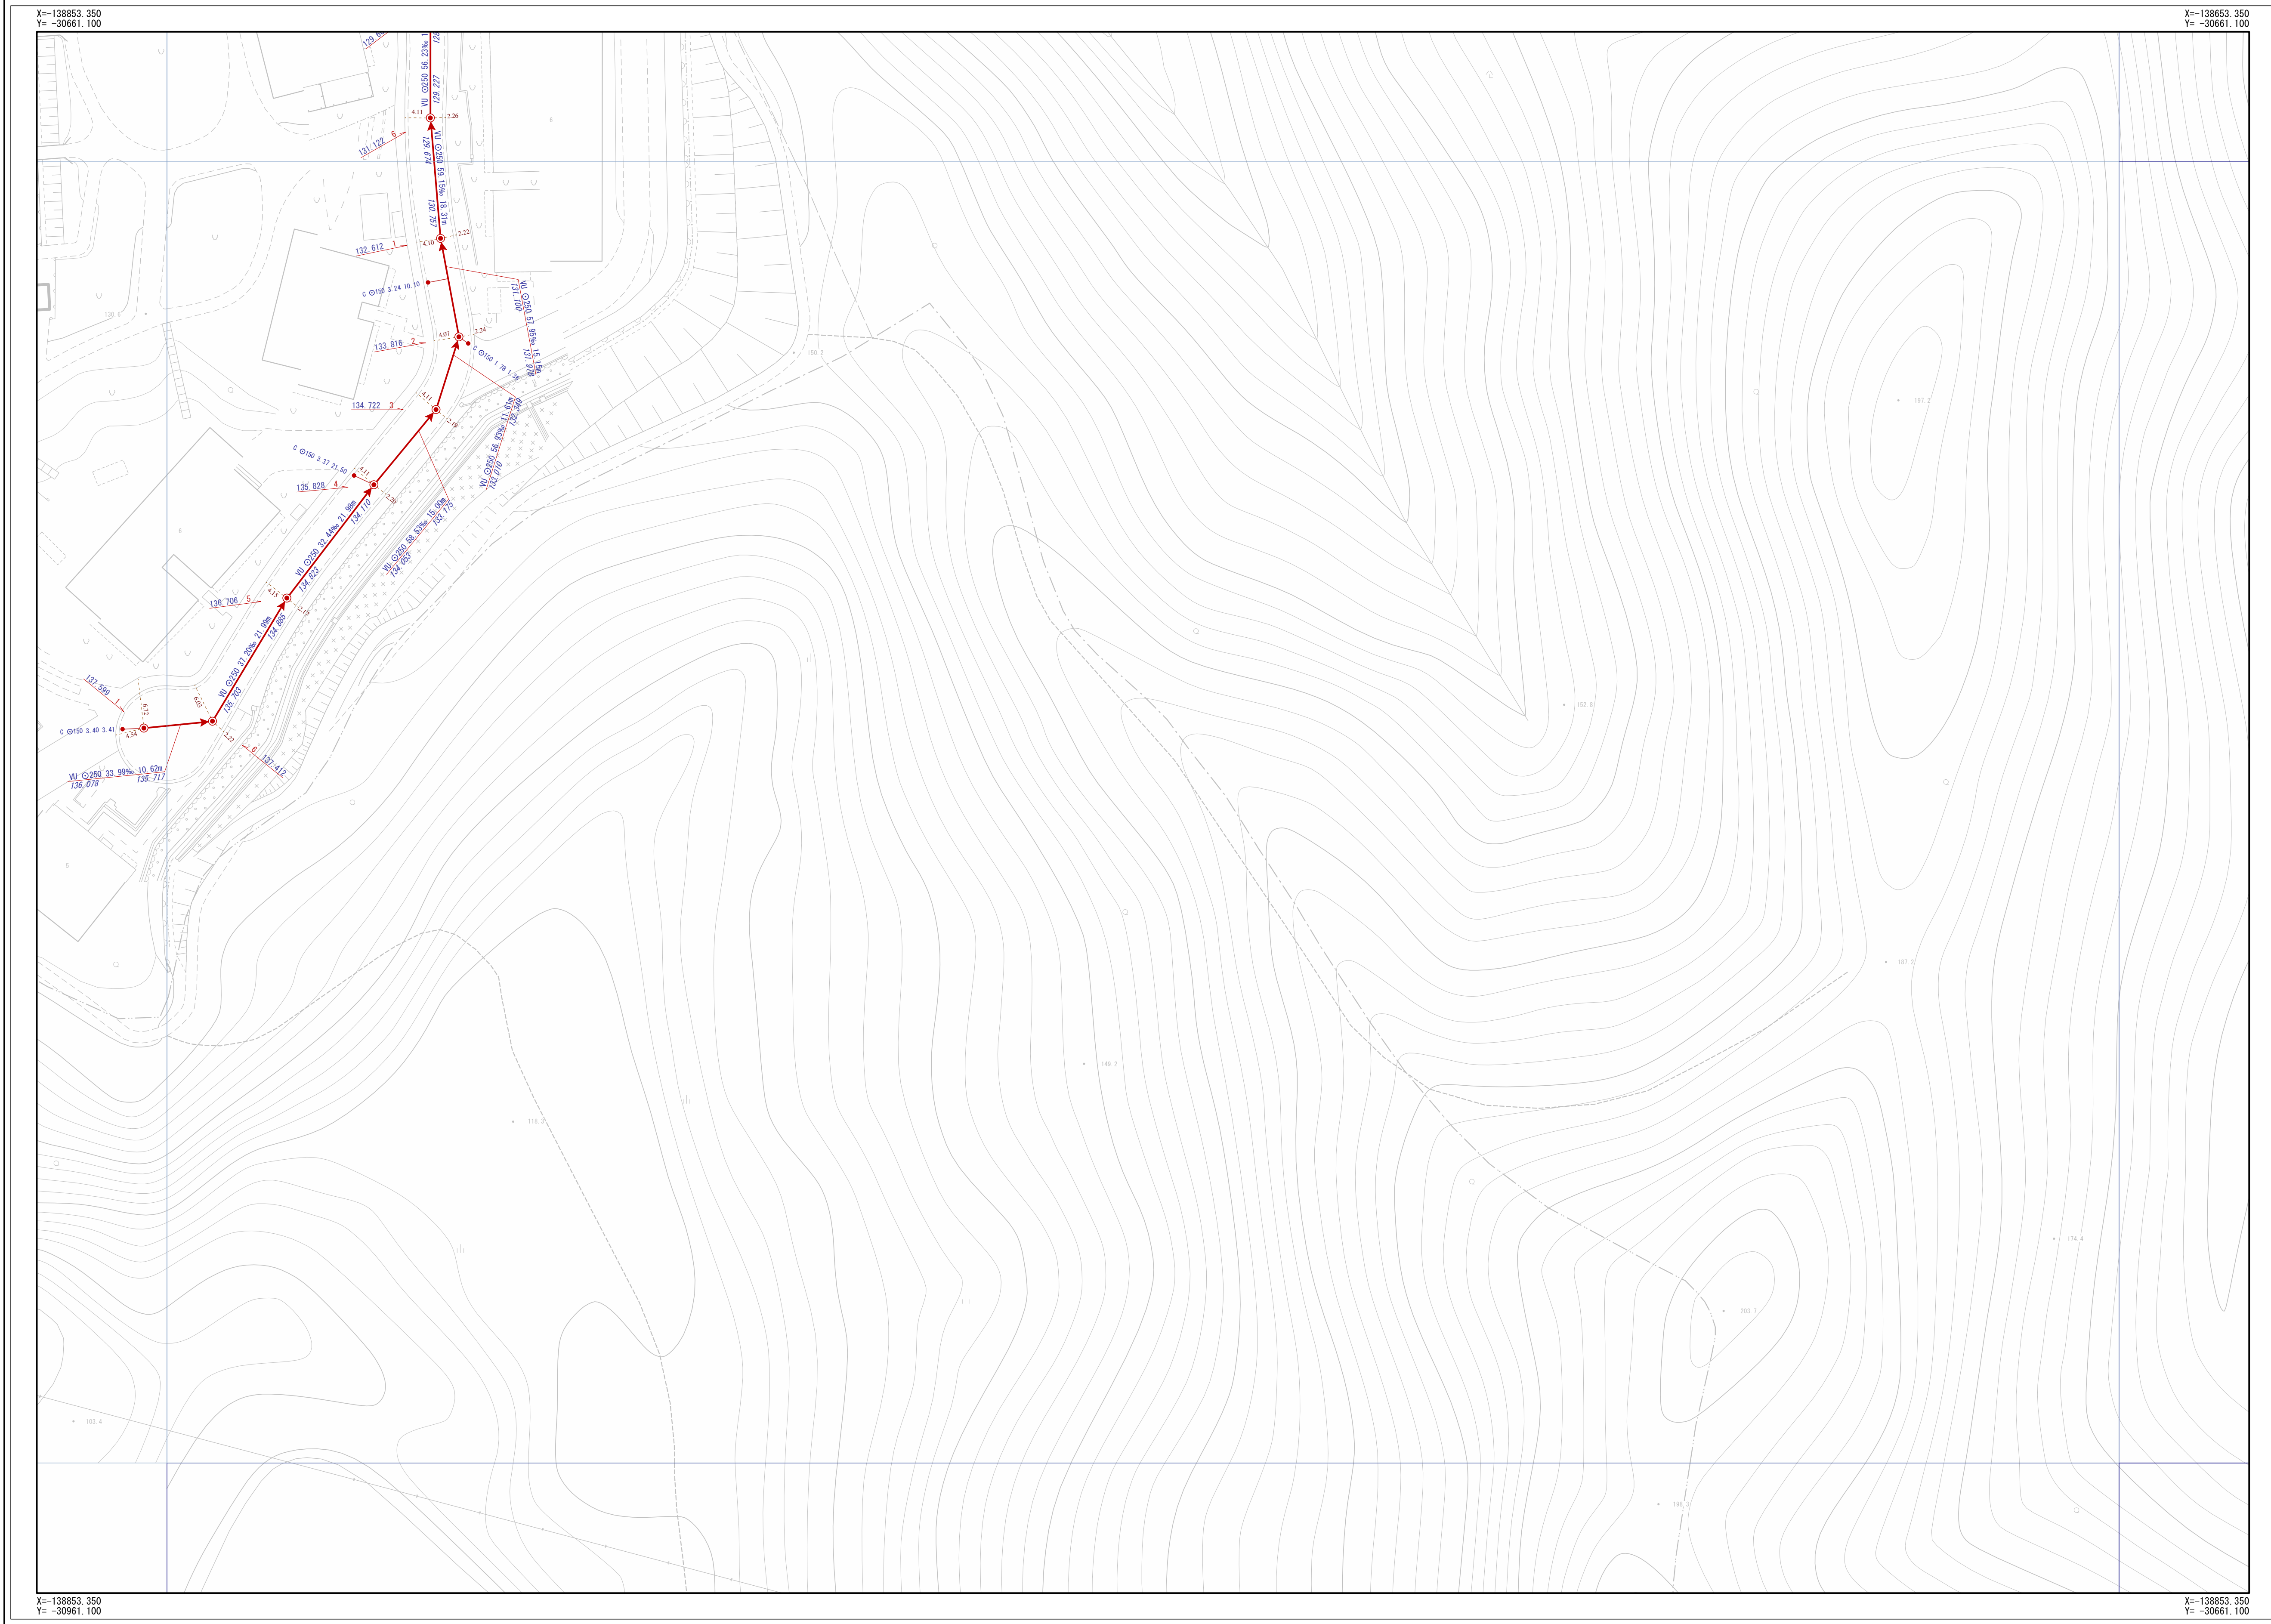


# 交野市下水道台帳

図面番号 B-31

A-30	B-30	C-30
A-31	B-31	C-31
	B-32	C-32

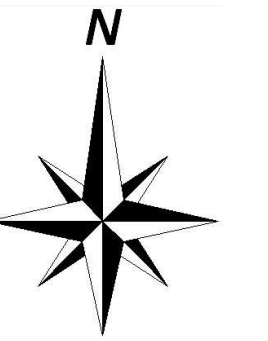

凡 例			
記号	名称		
	幹線管渠		
	枝線管渠		
	交野市管理		
	個人管理		
	大阪府管理		
	他市管理		
	残露管渠		
	撤去管渠		
	副管		
人 孔			
	1号人孔 小口径 (D)		
	2号人孔 小口径 (E)		
	3号人孔 小口径 (F)		
	4号人孔 小口径 (G)		
	5号人孔 小口径 (Z)		
	6号人孔 小口径 (Z)		
	O号人孔 特殊人孔 (形状)		
	H号人孔 特殊人孔 (形状)		
	Y号人孔 特殊人孔 (形状)		
	特1号人孔 キャップ止		
	特2号人孔 吐け口		
	特3号人孔 ボンプ座		
	特4号人孔 処理場		
	特7号人孔 風性変化点		
	小口径 (A) その他		
	小口径 (B) 不明		
	小口径 (C) 不明		
中継ポンプ			
	マンホールポンプ 0号~4号人孔		
	マンホールポンプ 5号~9号人孔		
注 意			
	Aφ200		bφ250
	Bφ300		Z
	Cφ350		未分類
	Dφ400		現場不明欄
	Eφ450		キャップ止
	Fφ500		不明
	aφ150		ボンプ側
人 孔 属 性			
人孔番号	標高		
	24.768		
管 渠 属 性			
管材質	管径	勾配	区間距離
VU	φ200	11.62‰	19.45m
23.559			23.785
下流管底高			上流管底高
VU	φ200	11.62‰	19.45m
23.559			23.785
下流管底高			上流管底高
取 付 管 属 性			
管径	管径	取付管延長	追加距離
φ	φ150	0.68	10.50
赤字形式表記			

交野市都市整備部下水道課

1/500

