
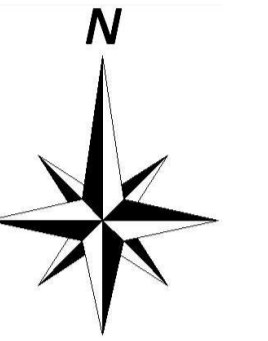


# 交野市下水道台帳

図面番号 C-17

B-16	C-16	D-16
B-17	C-17	D-17
B-18	C-18	D-18

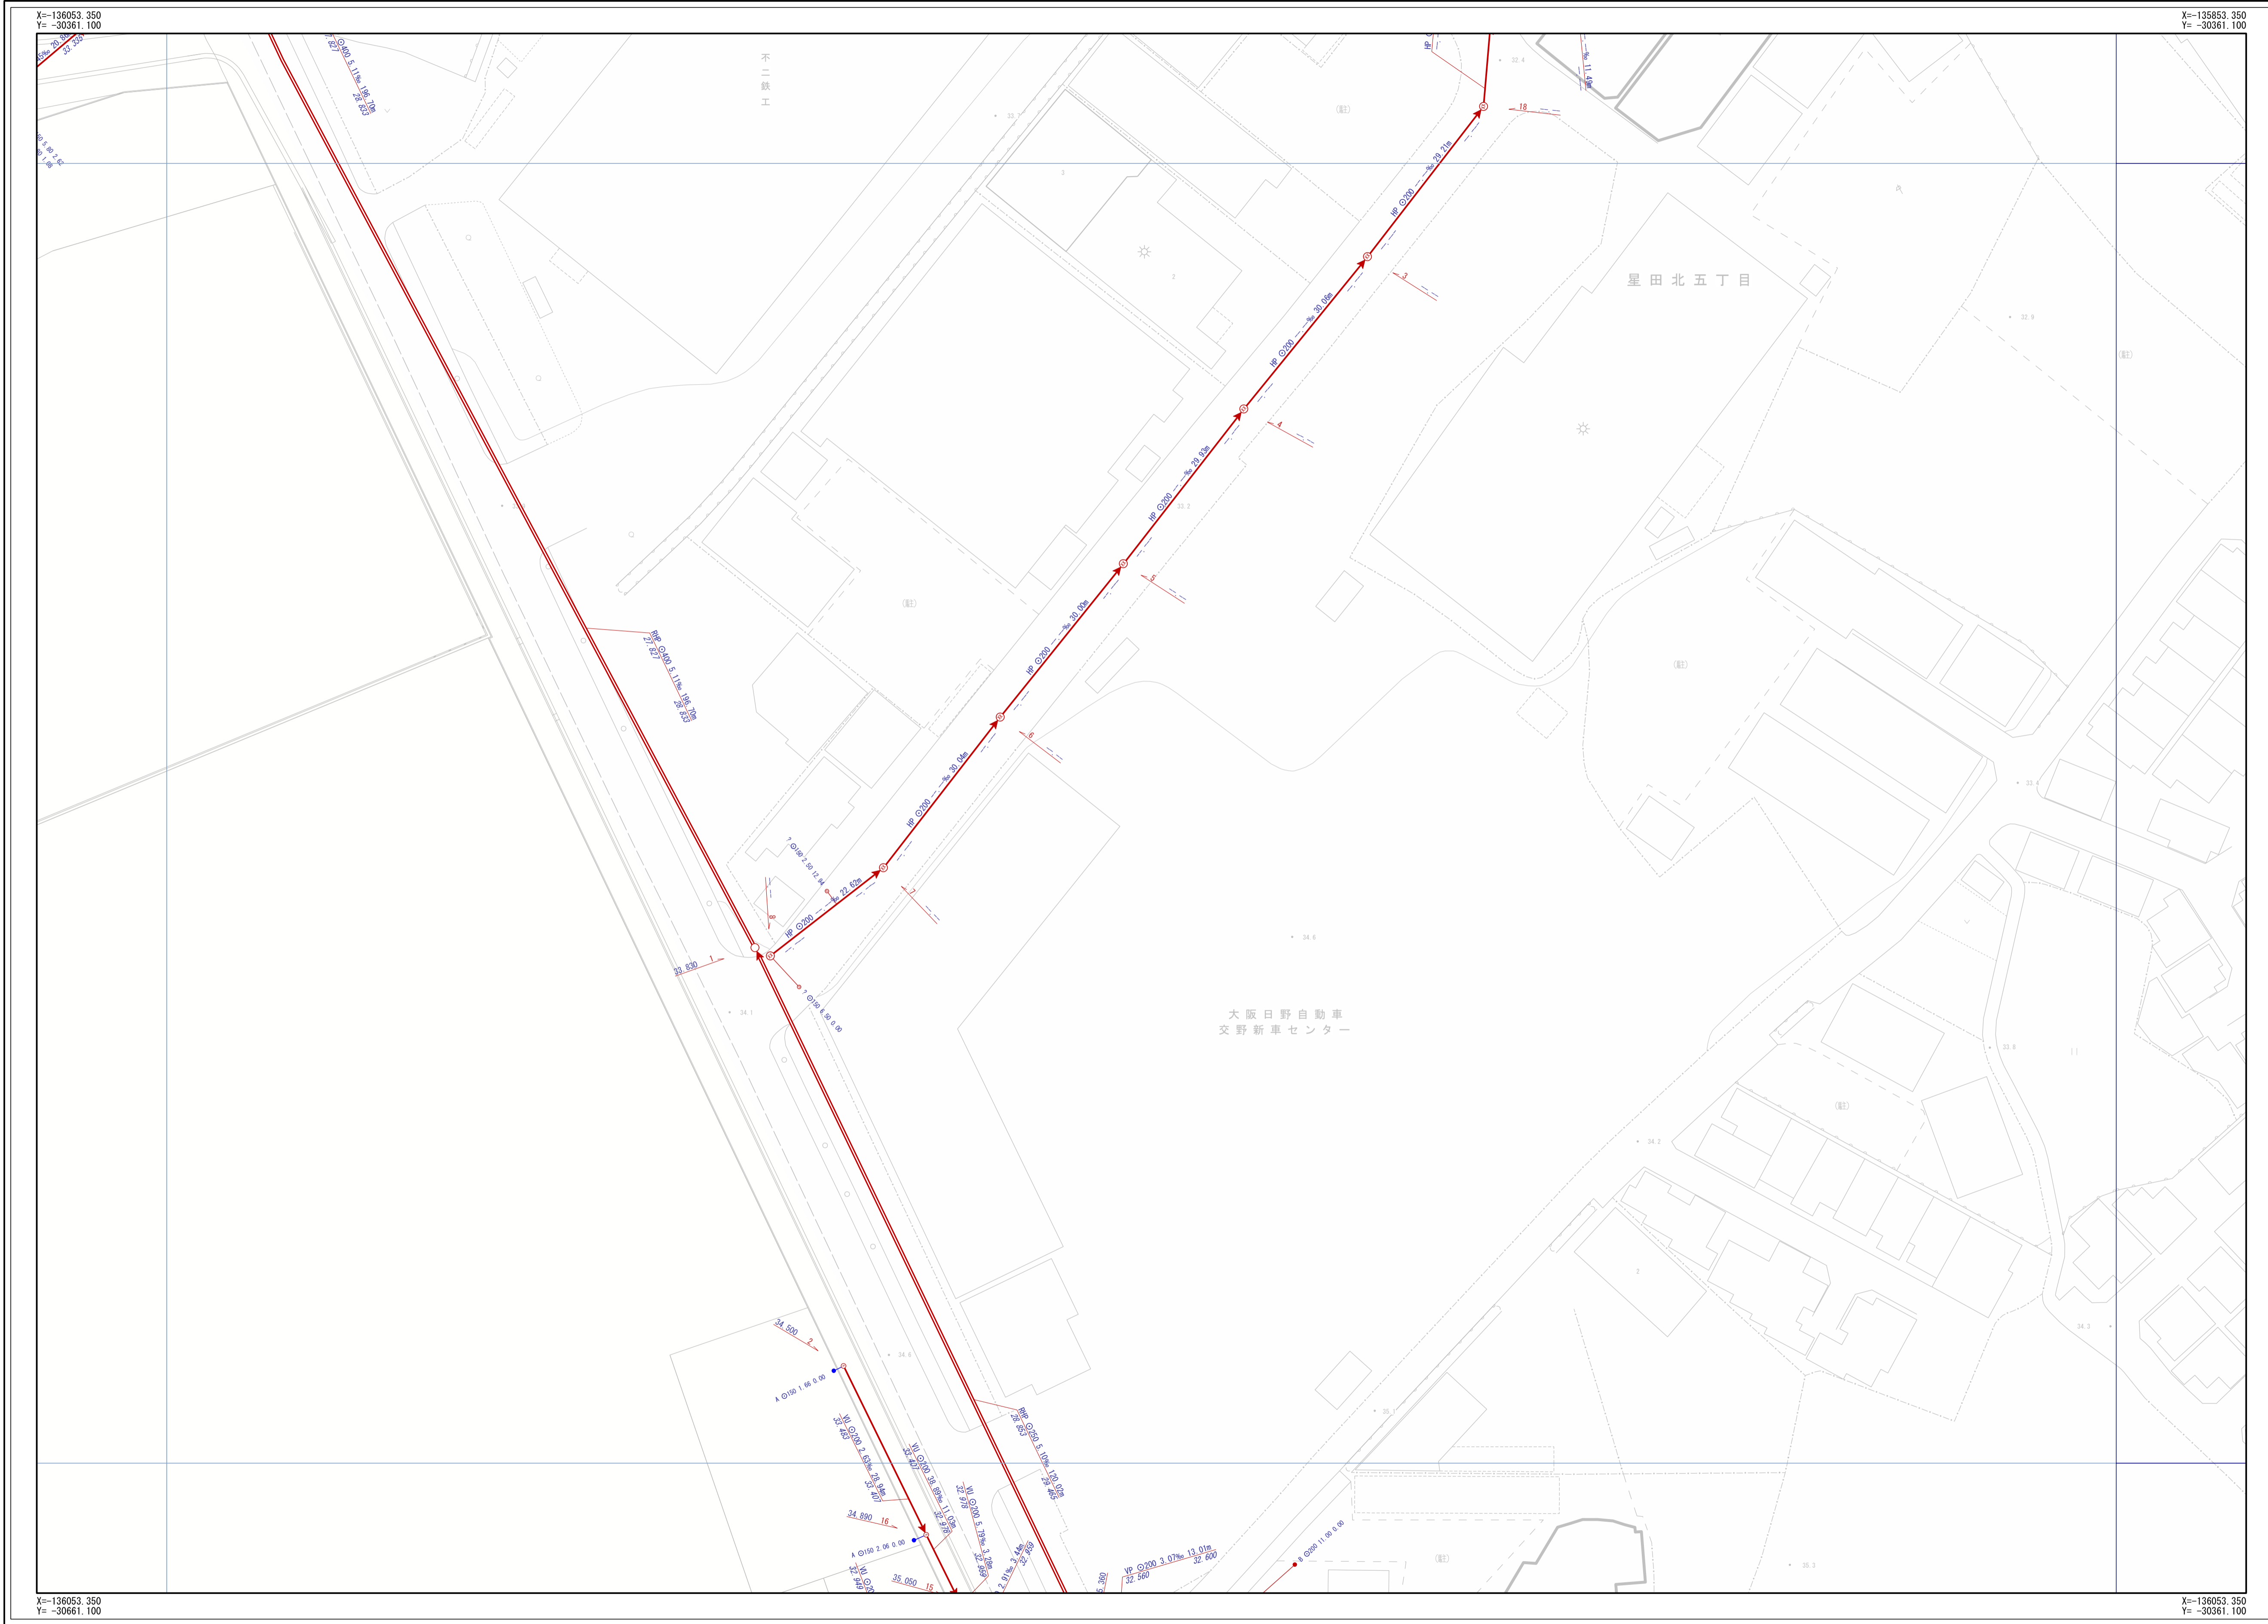

凡 例			
記号	名 称		
	幹線管渠		
	枝線管渠		
	交野市管理		
	個人管理		
	大阪府管理		
	他市管理		
	残置管渠		
	撤去管渠		
	副管		
人 孔			
	1号人孔		小口径 (D)
	2号人孔		小口径 (E)
	3号人孔		小口径 (F)
	4号人孔		小口径 (G)
	5号人孔		小口径 (Z)
	6号人孔		未定類
	0号人孔		現置不明欄
	特1号人孔		キャップ止
	特2号人孔		吐け口
	特3号人孔		ボンプ場
	特4号人孔		処理場
	特7号人孔		風性変化点
	小口径 (A)		その他
	小口径 (B)		不明
	小口径 (C)		
中継ポンプ			
	マンホールポンプ 0号~4号人孔		マンホールポンプ 5号~9号人孔
注 意			
	Aφ200		bφ250
	Bφ300		Z
	Cφ350		未分類
	Dφ400		現置不明欄
	Eφ450		キャップ止
	Fφ500		不明
	aφ150		ボンプ側
人 孔 属 性			
人孔番号	標高		
	24.768		
管 渠 属 性			
管材質	管径	勾配	区間距離
VU	φ200	11.62‰	19.45m
23.559			23.785
下流管底高			上流管底高
VU	φ200	11.62‰	19.45m
23.559			23.785
下流管底高			上流管底高
取 付 管 属 性			
管断面	管径	取付管延長	追加距離
φ	φ150	0.68	10.50
赤字表示記			

交野市都市整備部下水道課

1/500

