
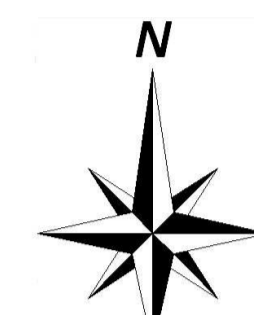


交野市下水道台帳

図面番号 C-20

B-19	C-19	D-19
B-20	C-20	D-20
B-21	C-21	D-21

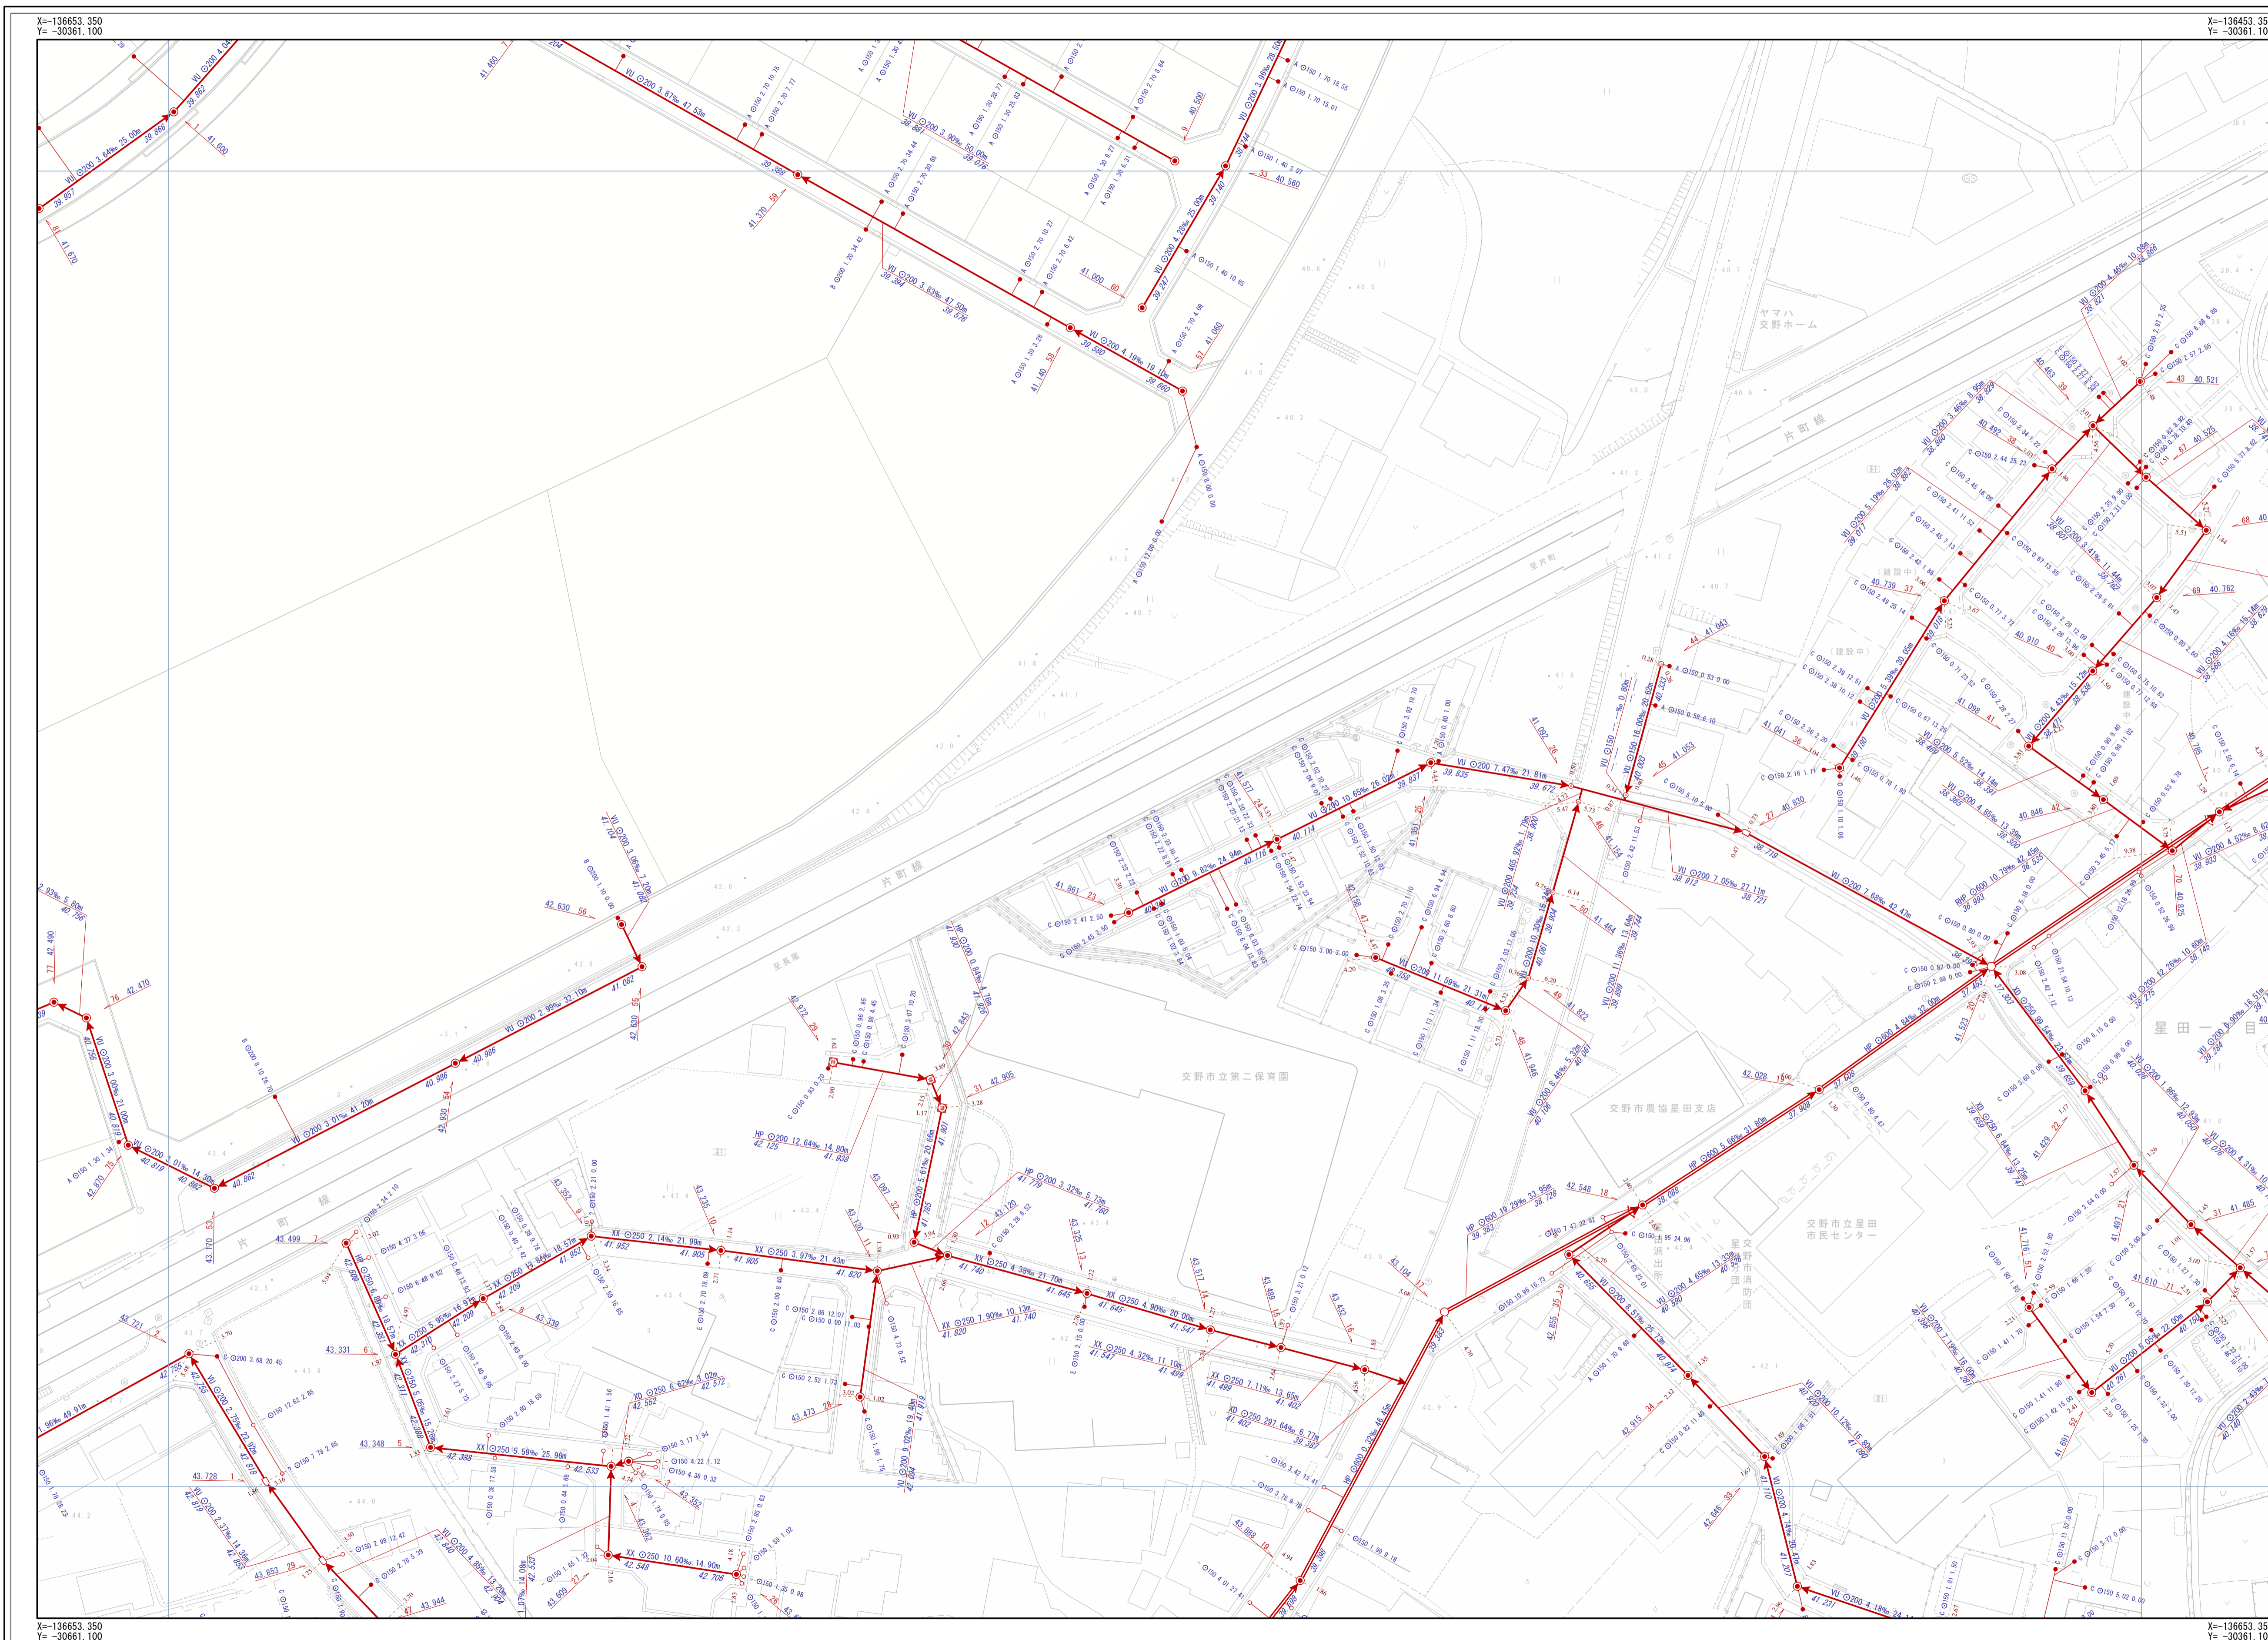

凡 例				
記号	名 称			
	幹線管渠			
	枝線管渠			
	交野市管理			
	個人管理			
	大阪府管理			
	他市管理			
	既設管渠			
	撤去管渠			
	副管			
人 孔				
	1号人孔			
	2号人孔			
	3号人孔			
	4号人孔			
	5号人孔			
	6号人孔			
	O号人孔			
	馬蹄形人孔			
	Y号人孔			
	特1号人孔			
	特2号人孔			
	特3号人孔			
	特4号人孔			
	特7号人孔			
	小口径 (A)			
	小口径 (B)			
	小口径 (C)			
	小口径 (Z)			
	特別人孔 (仮設)			
	特別人孔 (既設)			
	特別人孔 (撤去)			
	キャップ止			
	吐け口			
	ポンプ室			
	検査点			
	風性変化点			
	その他			
	不明			
中継ポンプ				
	マンホールポンプ (0号~4号人孔)			
	マンホールポンプ (撤去)			
注 意				
	Aφ200			
	Bφ300			
	Cφ350			
	Dφ400			
	Eφ450			
	Fφ500			
	aφ150			
	bφ250			
	Z			
	未分類			
	現況不明			
	キャップ止			
	不明			
	ポンプ側			
人 孔 属 性				
人孔番号	管渠番号			
51	24.768			
管 渠 属 性				
管材質	管断面	管長	勾配	区間距離
	VU	200	11.62%	19.45m
				23.559
				23.785
				19.45m
				23.559
				23.785
取 付 管 属 性				
管断面	呼び径	取付管延長	追加距離	
	φ	150	0.68 10.50	
			赤字表示記	

交野市都市整備部下水道課

1/500

