
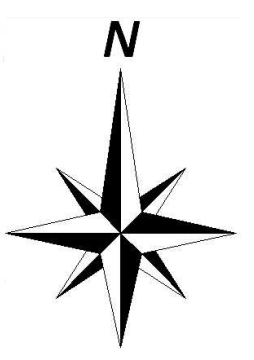


交野市下水道台帳

図面番号 C-28

B-27	C-27	D-27
B-28	C-28	D-28
B-29	C-29	D-29

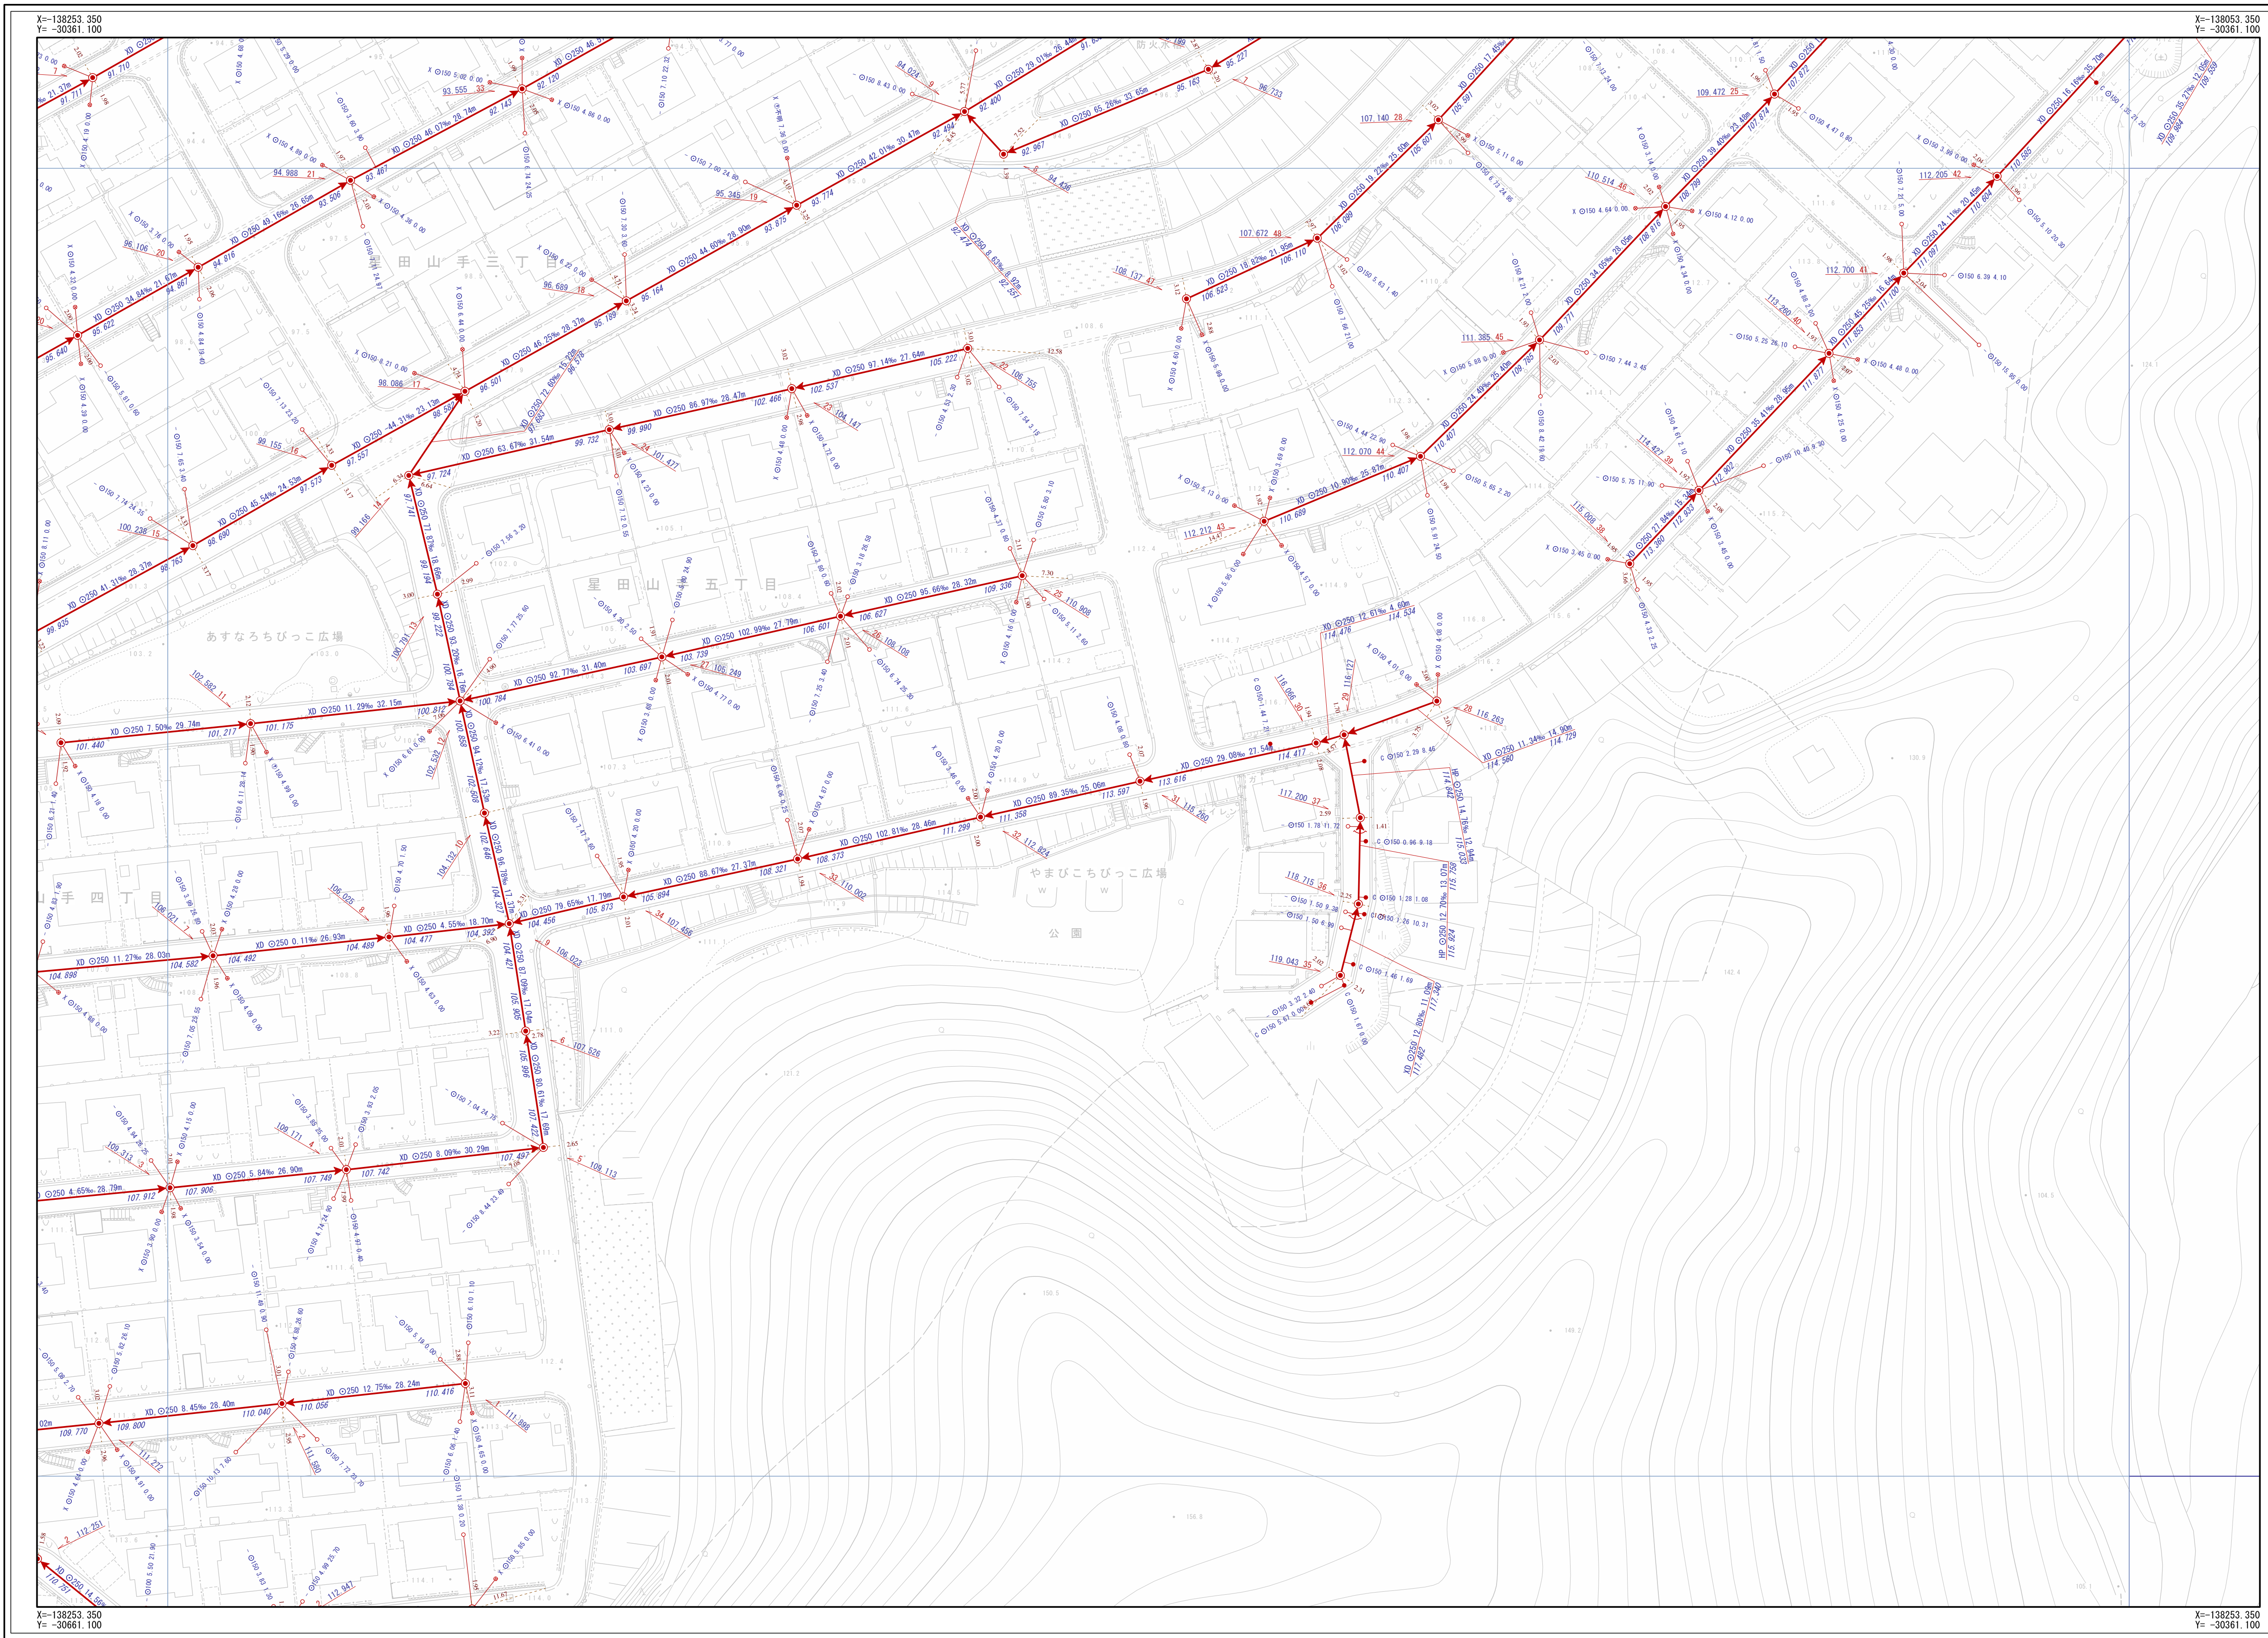

凡 例			
記号	名 称		
	幹線管渠		
	枝線管渠		
	交野市管理		
	個人管理		
	大阪府管理		
	他市管理		
	既設管渠		
	撤去管渠		
	副管		
人 孔			
	1号人孔	小口径 (D)	
	2号人孔	小口径 (E)	
	3号人孔	小口径 (F)	
	4号人孔	小口径 (G)	
	5号人孔	小口径 (Z)	
	6号人孔	小口径 (Z)	
	0号人孔	特号人孔 (仮設)	
	特号人孔	特号人孔 (仮設)	
	馬蹄形人孔	特号人孔 (既設)	
	Y号人孔	特号人孔 (既設)	
	特1号人孔	キャップ止	
	特2号人孔	吐け口	
	特3号人孔	ポンプ室	
	特4号人孔	検査点	
	特7号人孔	異性変化点	
	小口径 (A)	その他	
	小口径 (B)	不明	
	小口径 (C)	不明	
中継ポンプ			
	マンホールポンプ (0号~4号人孔)	マンホールポンプ (既設)	
	マンホールポンプ (仮設)	マンホールポンプ (既設)	
注 意			
	Aφ200	bφ250	
	Bφ300	Z	
	Cφ350	未分類	
	Dφ400	現図不明	
	Eφ450	キャップ止	
	Fφ500	不明	
	aφ150	ポンプ側	
人 孔 異 性			
人孔番号	管径		
51	24.768		
管 渠 異 性			
管材種	管径	勾配	区間距離
VU	φ200	11.62‰	19.45m
23.559			23.785
下流管底高			上流管底高
VU	φ200	11.62‰	19.45m
23.559			23.785
下流管底高			上流管底高
取 付 管 異 性			
管径	管径	取付管延長	追加距離
φ150	0.68	10.50	
赤字	赤字	赤字	赤字

交野市都市整備部下水道課

1/500

