
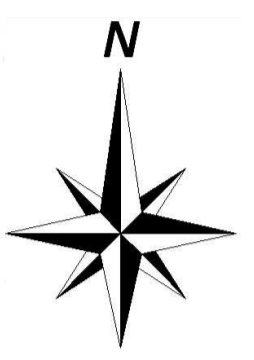


# 交野市下水道台帳

図面番号 D-07

C-06	D-06	E-06
C-07	D-07	E-07
	D-08	E-08

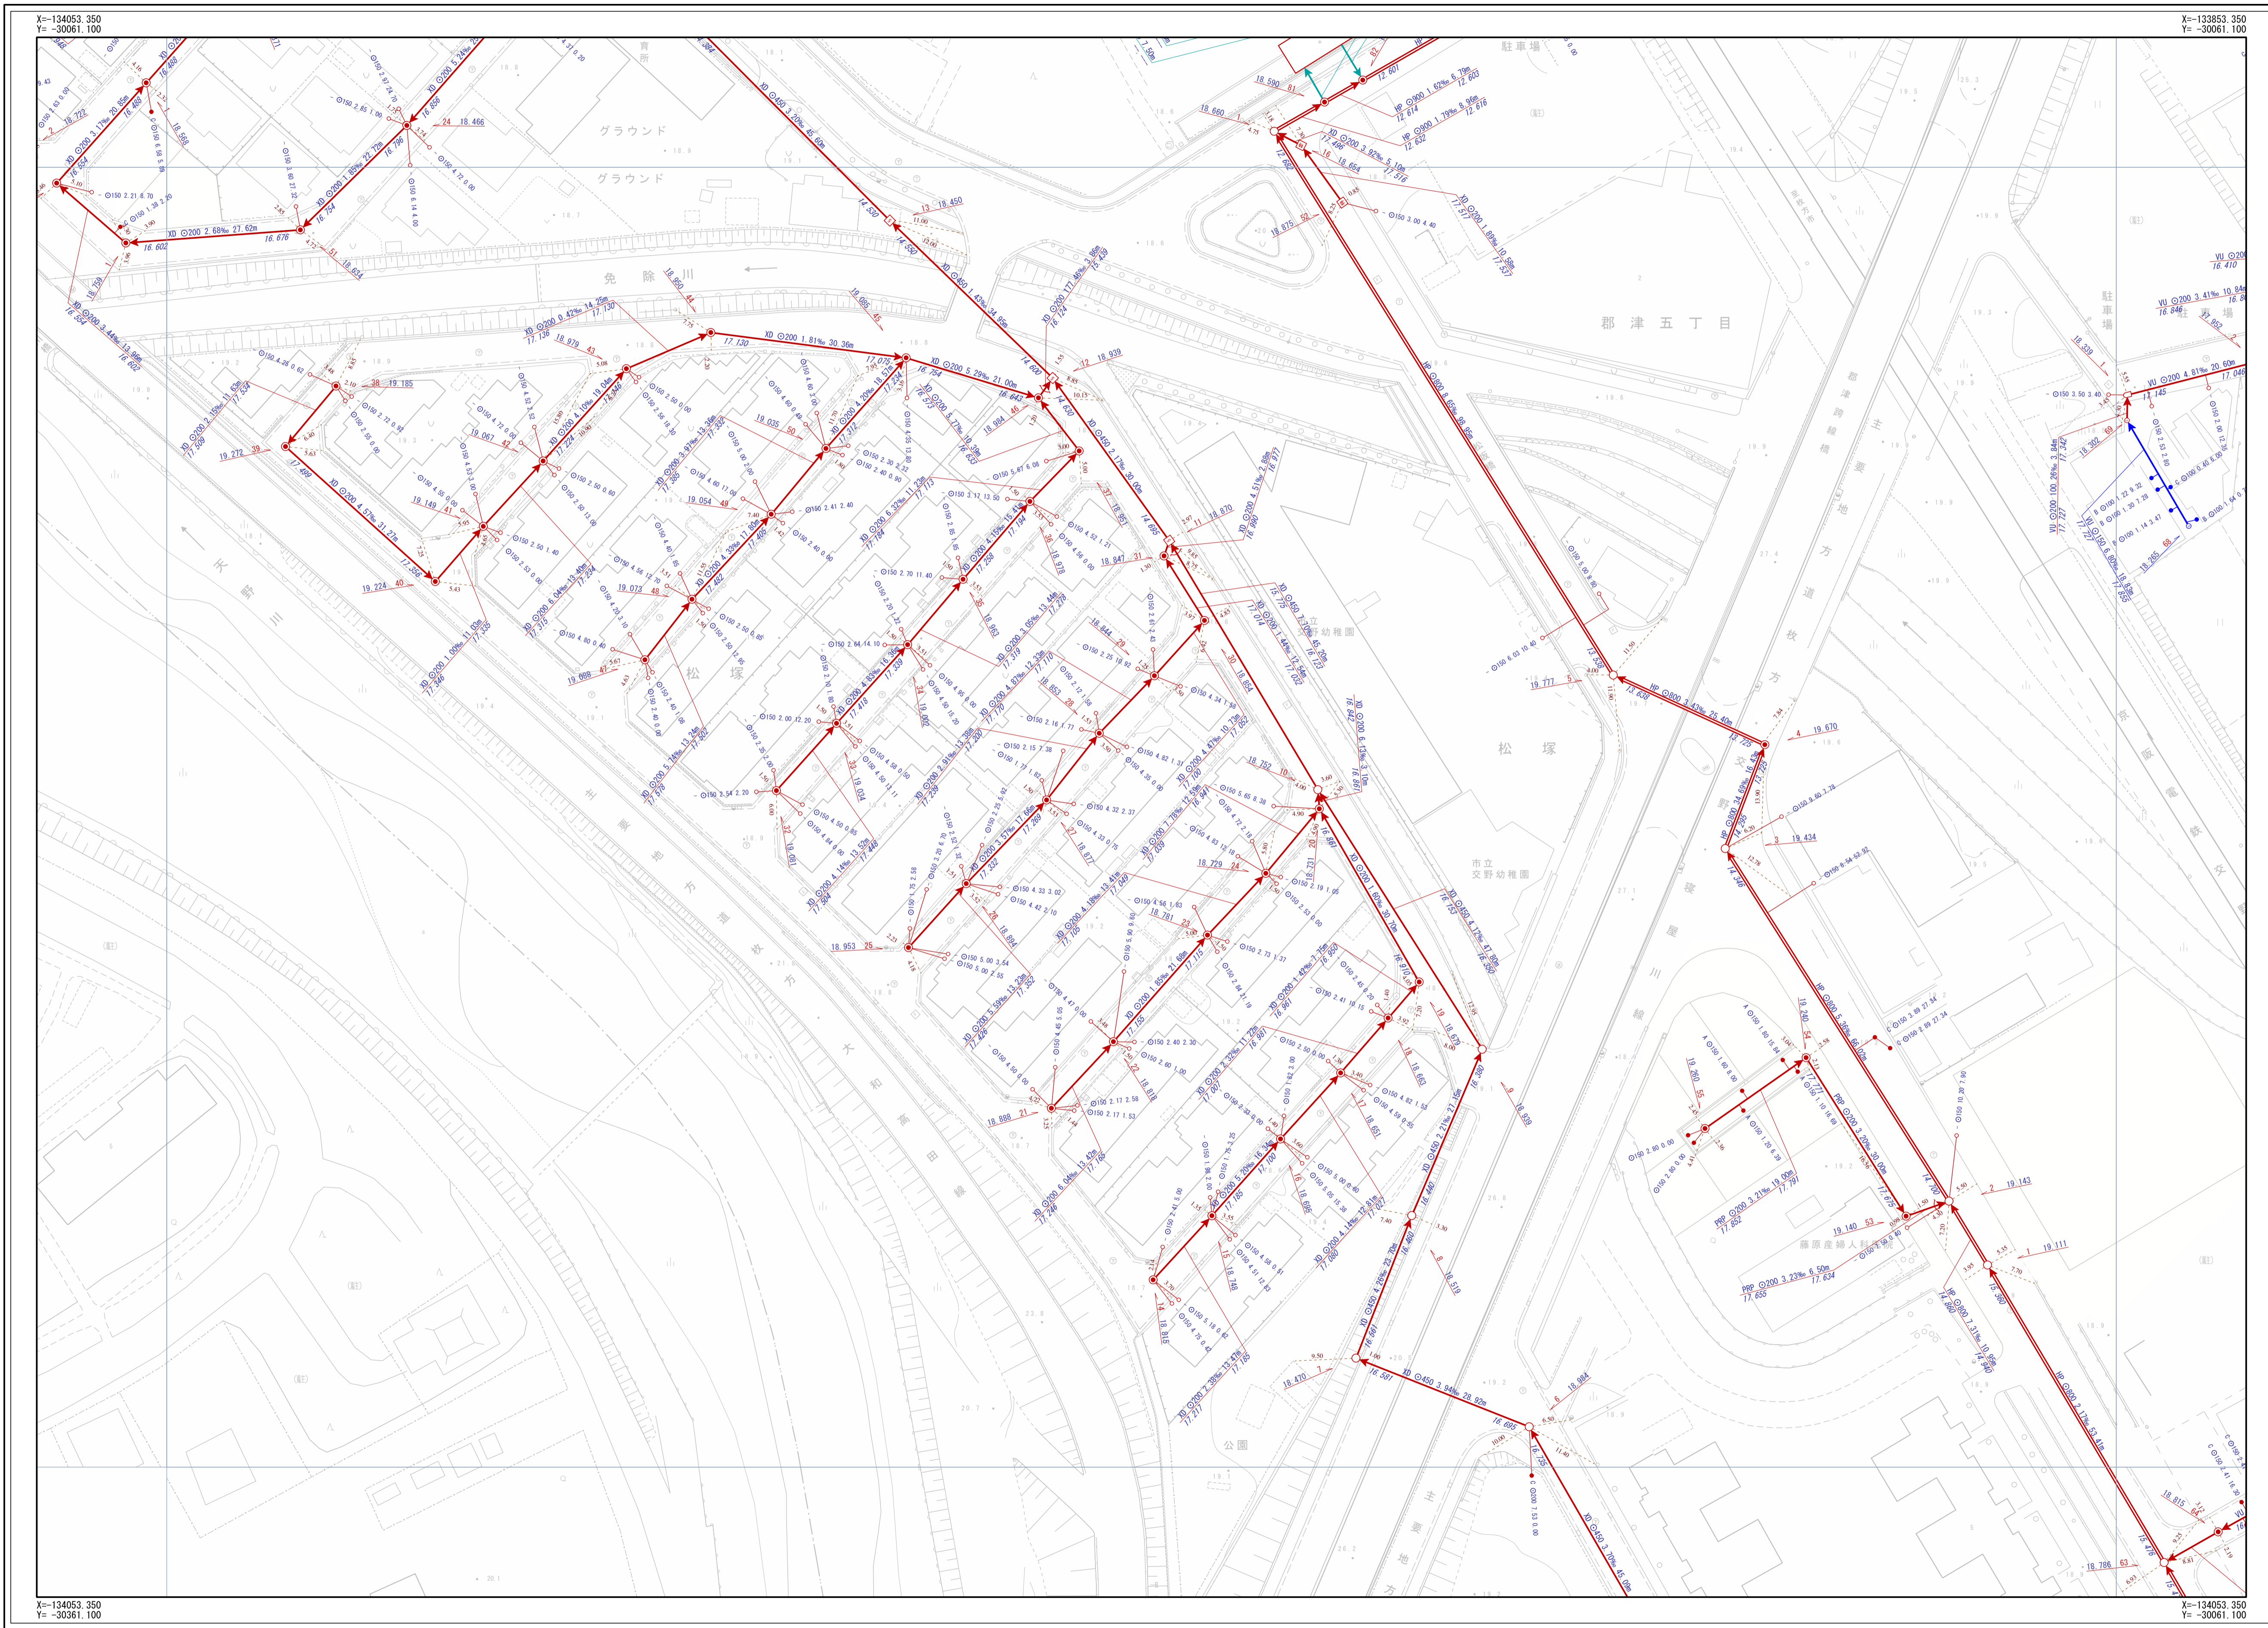

凡 例			
記号	名称		
	幹線管渠		
	支線管渠		
	交野市管理		
	個人管理		
	大阪府管理		
	他市管理		
	残露管渠		
	撤去管渠		
	副管		
人 孔			
	1号人孔		
	2号人孔		
	3号人孔		
	4号人孔		
	5号人孔		
	6号人孔		
	O号人孔		
	Y号人孔		
	特1号人孔		
	特2号人孔		
	特3号人孔		
	特4号人孔		
	特7号人孔		
	小口径 (A)		
	小口径 (B)		
	小口径 (C)		
	小口径 (H)		
	特殊人孔 (特)		
	橋脚人孔 (橋)		
	馬蹄形人孔 (馬)		
	Y字人孔 (Y)		
	キャップ止		
	吐け口		
	ポンプ庫		
	処理場		
	風性変化点		
	その他		
	不明		
中継ポンプ			
	マンホールポンプ (M)		
	マンホールポンプ (B)		
	不明		
注 意			
	Aφ200		
	Bφ300		
	Cφ350		
	Dφ400		
	Eφ450		
	Fφ500		
	aφ150		
	bφ250		
	Z		
	未分類		
	現況不明		
	キャップ止		
	不明		
	ポンプ機		
人 孔 属 性			
	51 24.768		
管 渠 属 性			
管材質	管径	勾配	区間距離
	VU φ200	11.62‰	19.45m
管材質	管径	勾配	区間距離
	VU φ200	11.62‰	19.45m
取 付 管 属 性			
管径	取付管延長	追加距離	
	φ150	0.68 10.50	
赤字表示記号			

交野市都市整備部下水道課

1/500

