
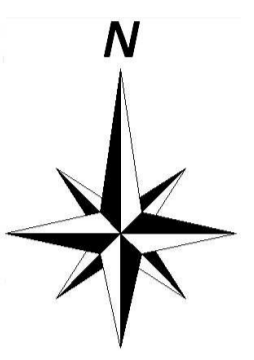


# 交野市下水道台帳

図面番号 G-12

F-11	G-11	H-11
F-12	G-12	H-12
F-13	G-13	H-13

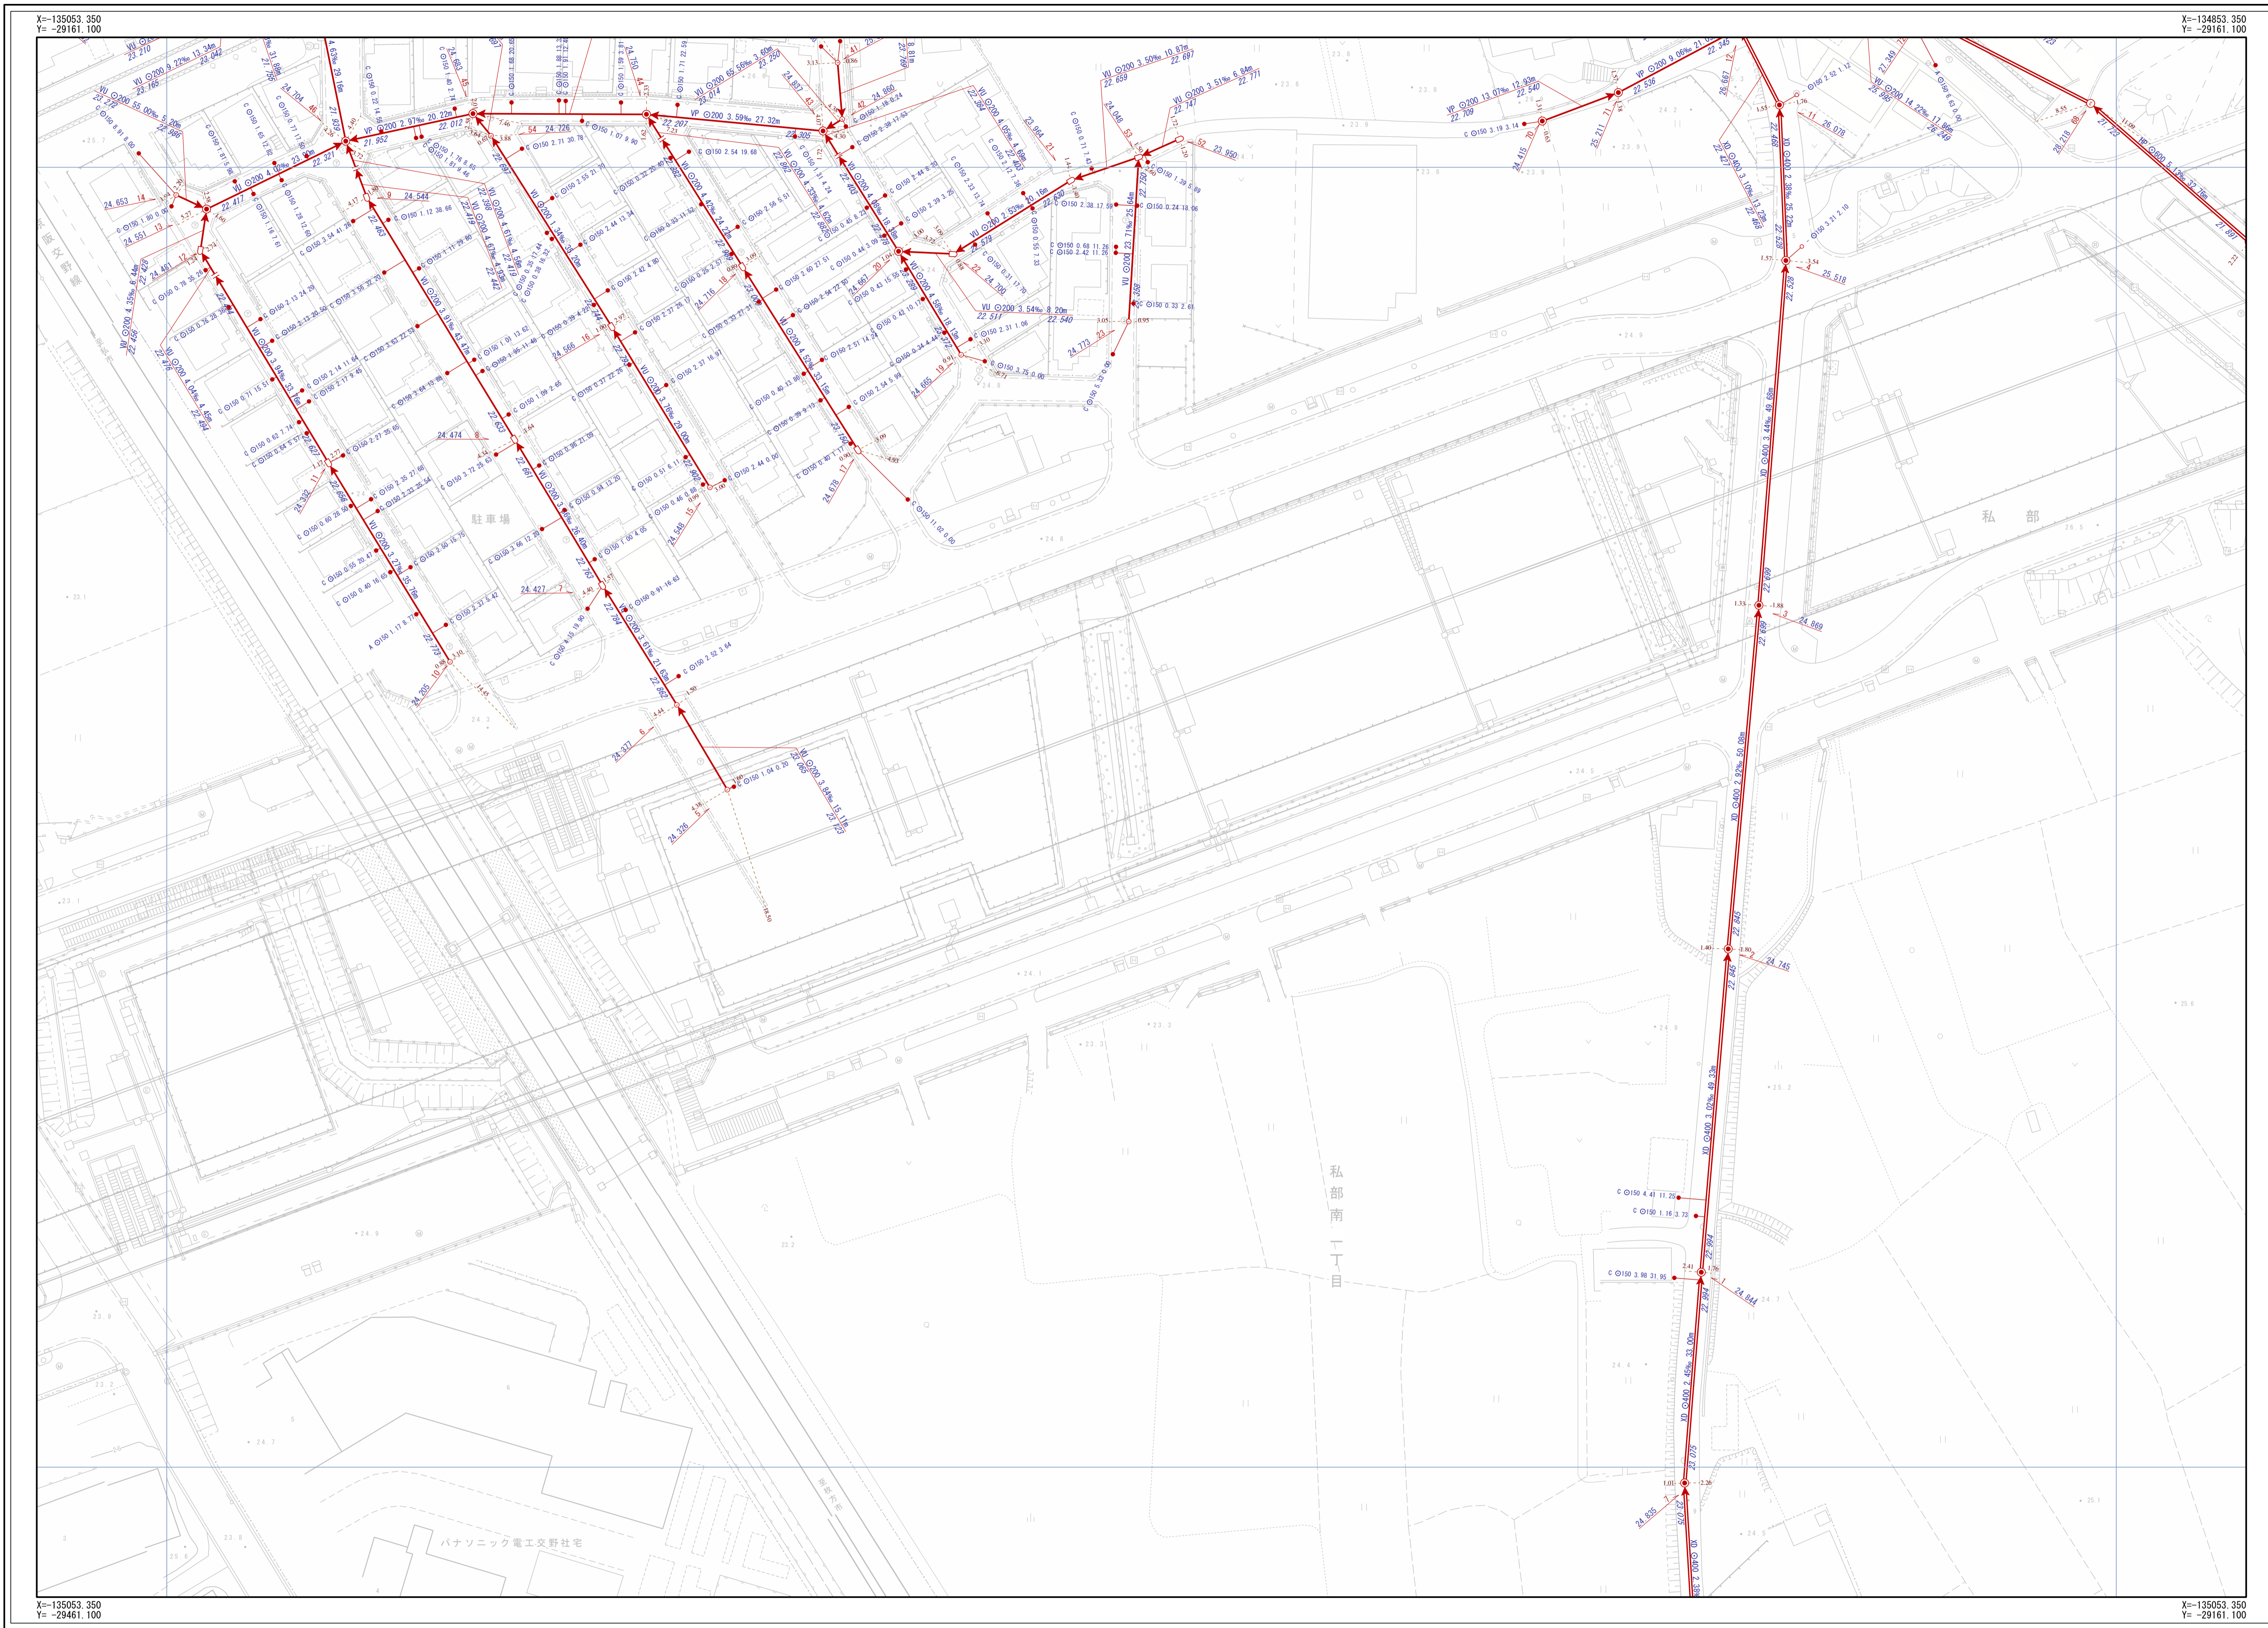

凡 例			
記号	名称		
	幹線管渠		
	支線管渠		
	交野市管理		
	個人管理		
	大阪府管理		
	他市管理		
	残置管渠		
	撤去管渠		
	副管		
人 孔			
	1号人孔 小口径 (D)		
	2号人孔 小口径 (E)		
	3号人孔 小口径 (F)		
	4号人孔 小口径 (G)		
	5号人孔 小口径 (Z)		
	6号人孔 小口径 (保留)		
	0号人孔 特殊人孔 (保留)		
	特殊人孔 (保留)		
	特殊人孔 (特殊形状)		
	特殊人孔 (特殊形状)		
	Y号人孔 特殊人孔 (特殊形状)		
	キャップ止		
	吐出口		
	ポンプ座		
	検査場		
	風性変化点		
	その他		
	不明		
中継ポンプ			
	マンホールポンプ (0号~4号人孔)		
	マンホールポンプ (特殊形状)		
注 意			
	Aφ200		
	Bφ300		
	Cφ350		
	Dφ400		
	Eφ450		
	Fφ500		
	aφ150		
	bφ250		
	Z		
	未分類		
	現図不明欄		
	キャップ止		
	不明		
	ポンプ側		
人 孔 属 性			
人孔番号	標高		
51	24.768		
管 渠 属 性			
管材質	管径	勾配	区間距離
VU	φ200	11.62‰	19.45m
23.559			23.785
下流管底高			上流管底高
管材質	管径	勾配	区間距離
VU	φ200	11.62‰	19.45m
23.559			23.785
下流管底高			上流管底高
取 付 管 属 性			
管径	取付管延長	追加距離	
φ150	0.68	10.50	
赤字形式表記			

交野市都市整備部下水道課

1/500

