
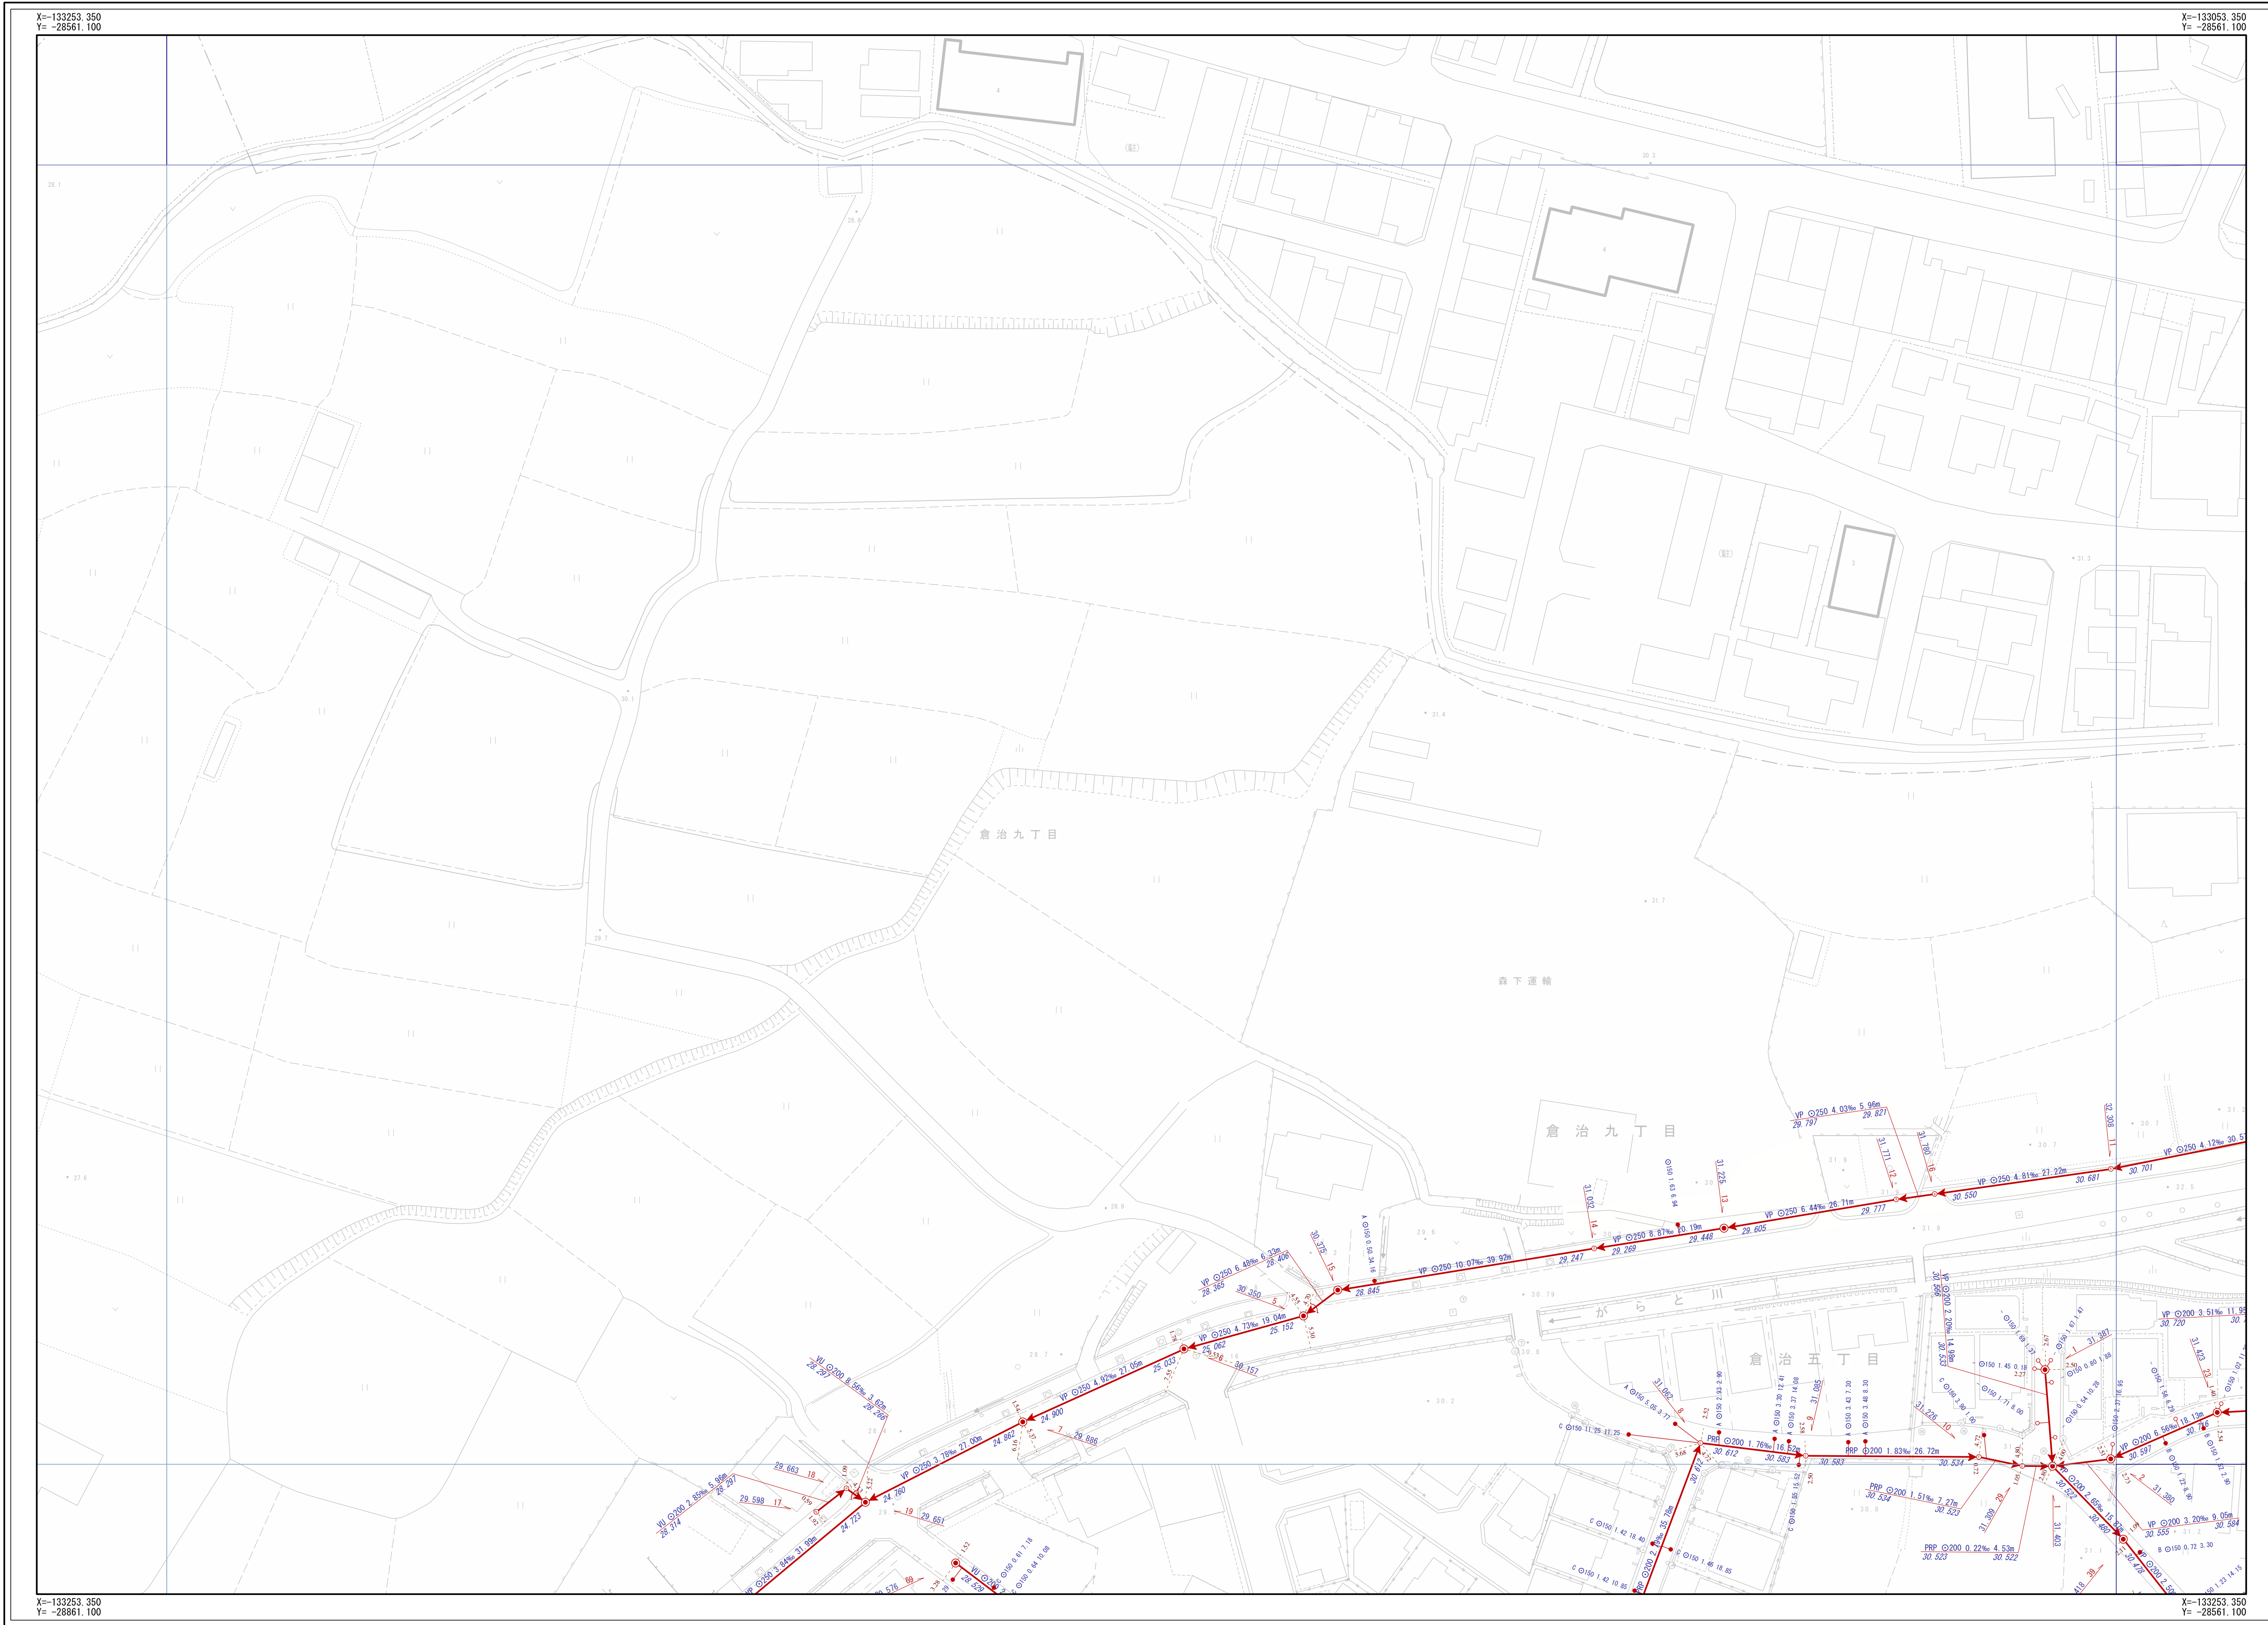


# 交野市下水道台帳

図面番号 I-03

H-02	I-02	J-02
H-03	I-03	J-03
H-04	I-04	J-04

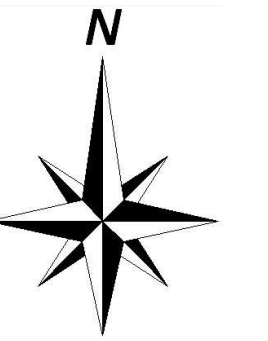

凡 例	
記号	名称
	幹線管渠
	枝線管渠
	交野市管理
	個人管理
	大阪府管理
	他市管理
	既設管渠
	掘込管渠
	副管
人 孔	
	1号人孔 小口径 (D)
	2号人孔 小口径 (E)
	3号人孔 小口径 (F)
	4号人孔 小口径 (G)
	5号人孔 小口径 (Z)
	6号人孔 小口径 (保留なし)
	0号人孔 特殊人孔 (形状)
	楕円人孔 特殊人孔 (形状)
	馬蹄形人孔 特殊人孔 (特殊形状)
	Y号人孔 特殊人孔 (特殊形状)
	特1号人孔 キャップ止
	特2号人孔 吐け口
	特3号人孔 ボンプ屋
	特4号人孔 処理場
	特7号人孔 属性変化点
	小口径 (A) その他
	小口径 (B) 不明
	小口径 (C) 不明
中継ポンプ	
	マンホールポンプ 0号~4号人孔
	マンホールポンプ 形状不明
注 意	
	Aφ200
	Bφ300
	Cφ350
	Dφ400
	Eφ450
	Fφ500
	aφ150
	bφ250
	Z
	未分類
	現図不明欄
	キャップ止
	不明
	ボンプ側
人 孔 属 性	
	人孔番号 51 24.768
管 渠 属 性	
	管材質 管断面 管径 勾配 区間距離
	VU φ200 11.62‰ 19.45m
	23.559 下流管底高 上流管底高
	VU φ200 11.62‰ 19.45m
	23.559 下流管底高 上流管底高
取 付 管 属 性	
	管断面 呼び径 取付管延長 追加距離
	φ150 0.68 10.50
	赤字印式記

交野市都市整備部下水道課

1/500

