
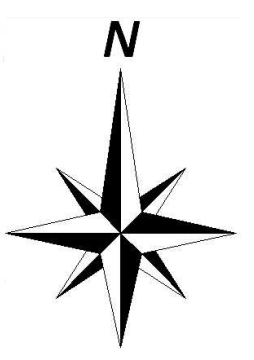


交野市下水道台帳

図面番号 I-16

H-15	I-15	J-15
H-16	I-16	J-16
H-17	I-17	J-17

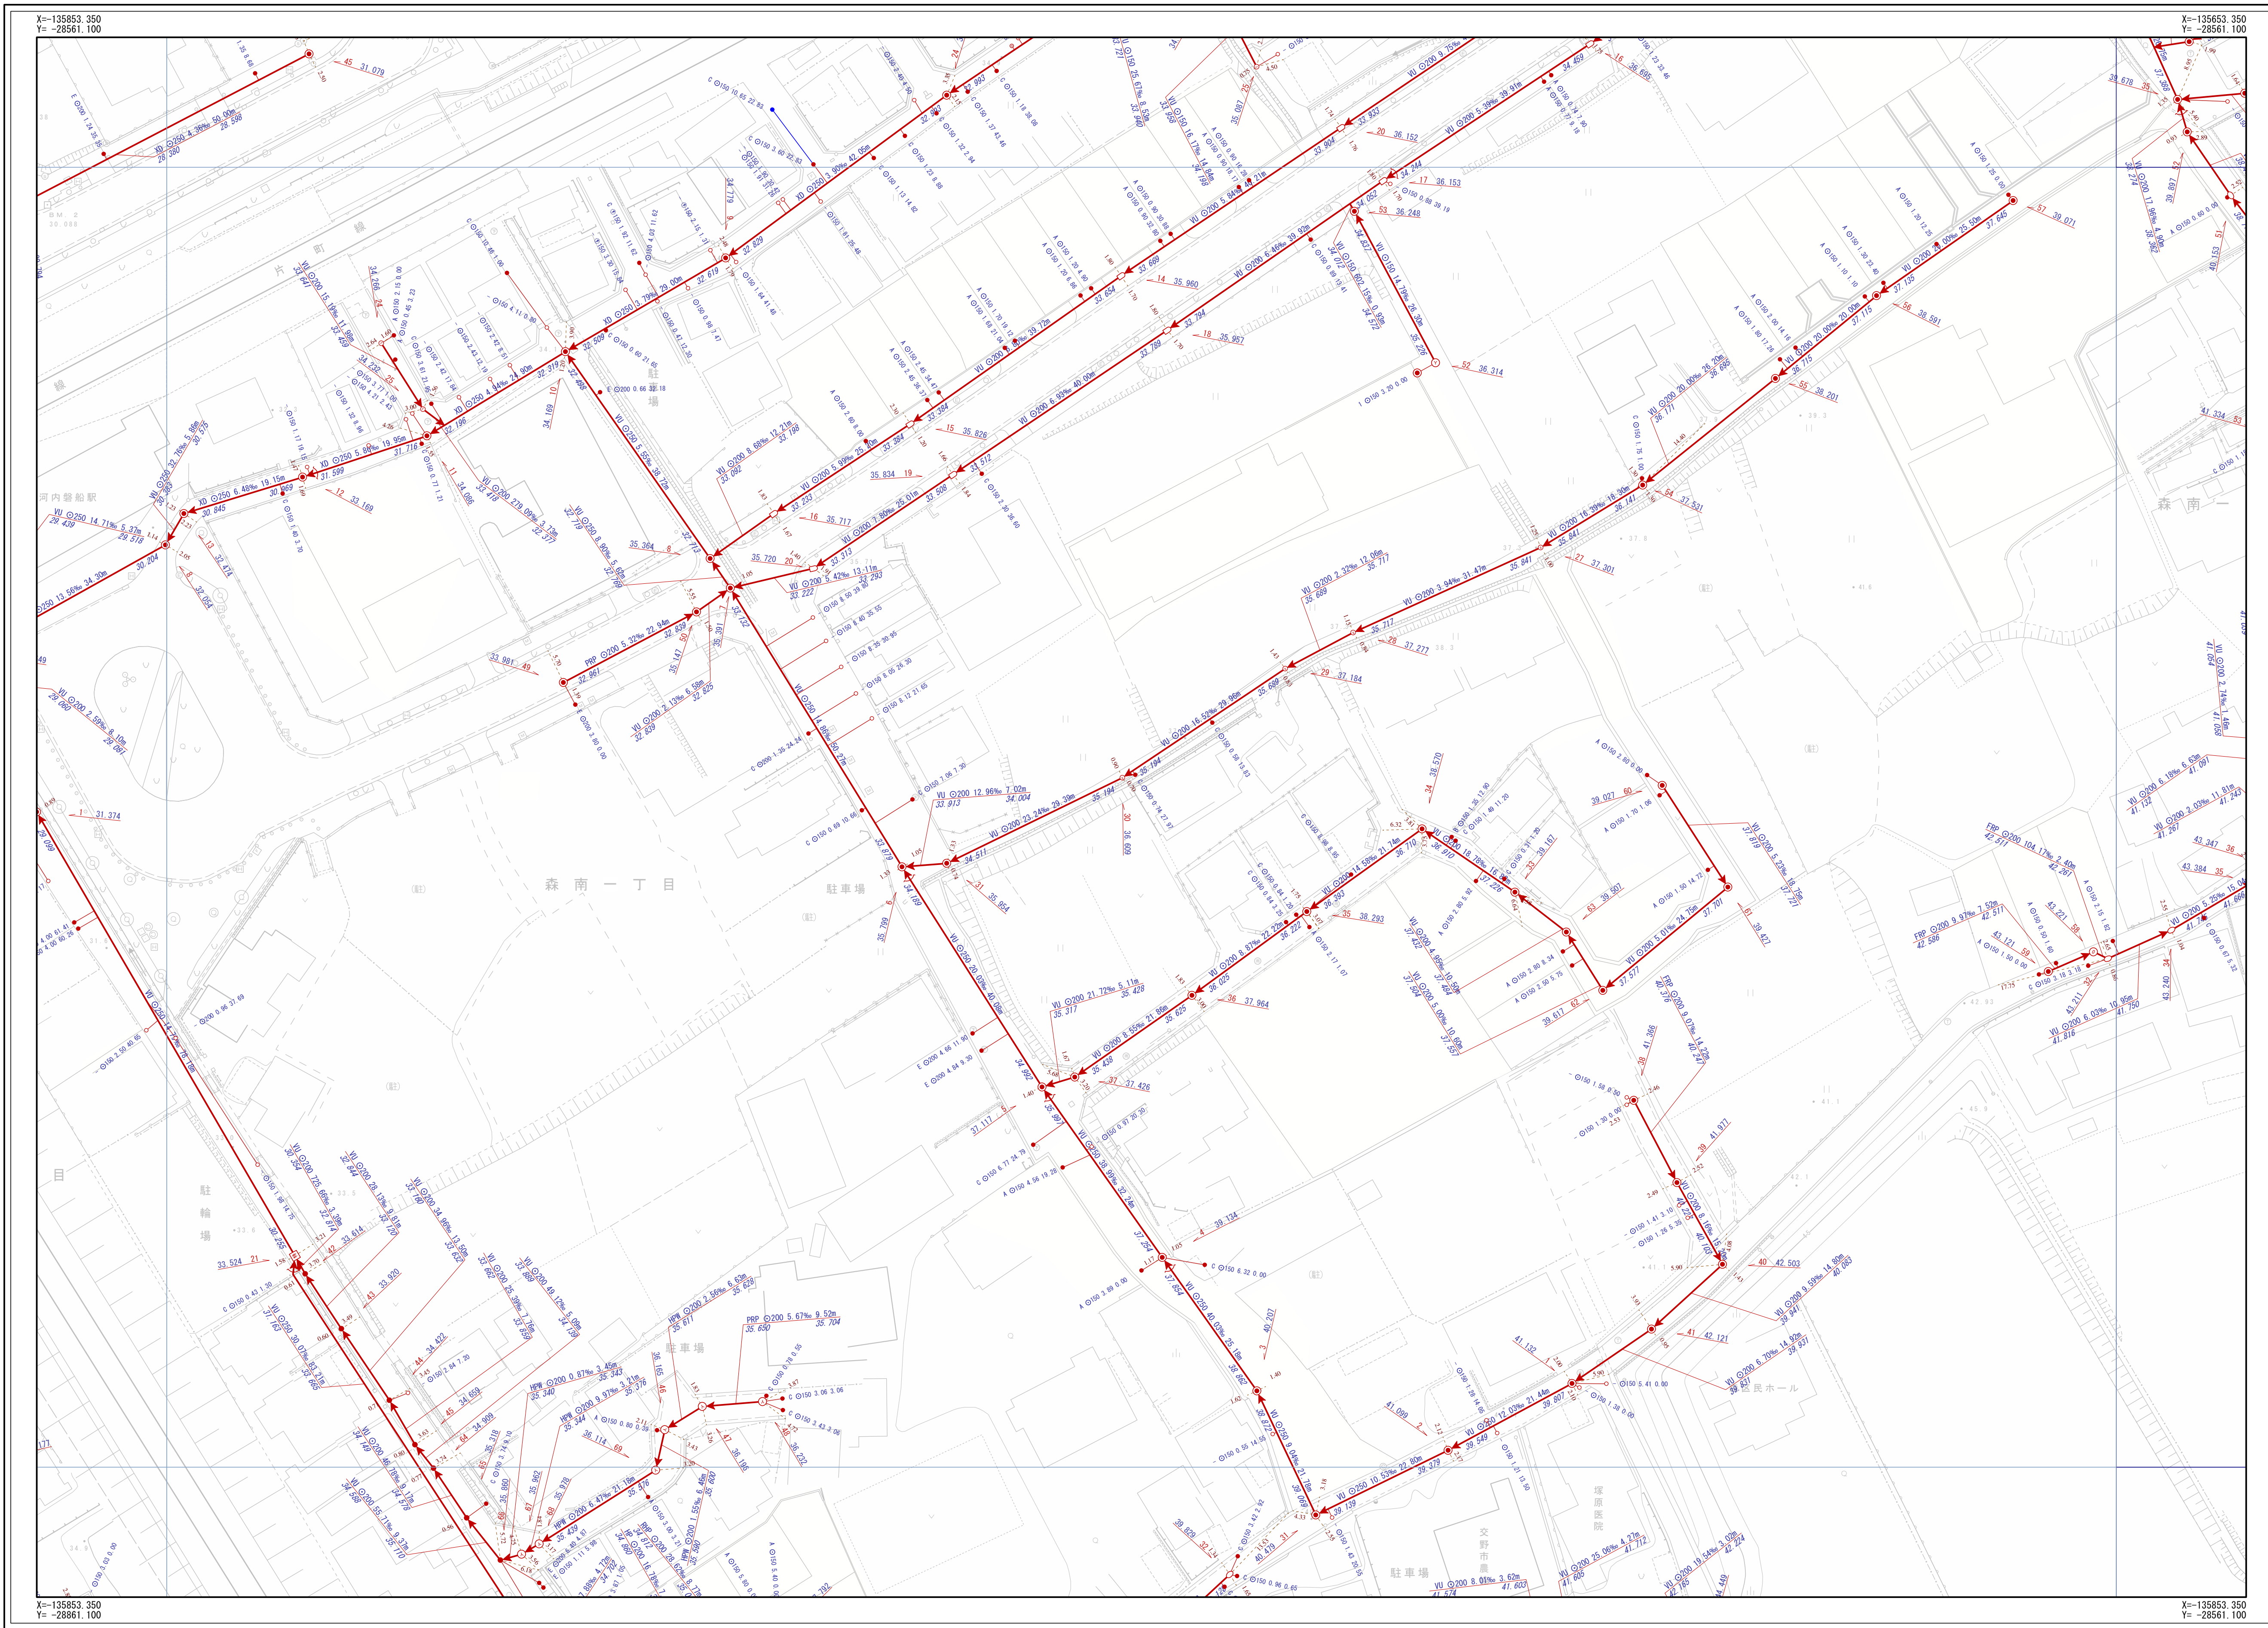

凡 例				
記号	名称			
	幹線管渠			
	枝線管渠			
	交野市管理			
	個人管理			
	大阪府管理			
	他市管理			
	残存管渠			
	撤去管渠			
	副管			
人 孔				
	1号人孔	小口径 (D)		
	2号人孔	小口径 (E)		
	3号人孔	小口径 (F)		
	4号人孔	小口径 (G)		
	5号人孔	小口径 (Z)		
	6号人孔	小口径 (Z)		
	0号人孔	特殊人孔 (0号)		
	橋脚人孔	特殊人孔 (0号)		
	橋脚人孔	特殊人孔 (0号)		
	Y号人孔	特殊人孔 (0号)		
	特1号人孔	キャップ止		
	特2号人孔	吐け口		
	特3号人孔	ポンプ庫		
	特4号人孔	処理場		
	特7号人孔	風性変化点		
	小口径 (A)	その他		
	小口径 (B)	不明		
	小口径 (C)	不明		
中継ポンプ				
	マンホールポンプ (0号~4号人孔)	マンホールポンプ (0号~4号人孔)		
	マンホールポンプ (0号~4号人孔)	マンホールポンプ (0号~4号人孔)		
注 意				
	Aφ200	bφ250		
	Bφ300	Z		
	Cφ350	未分類		
	Dφ400	現図不明欄		
	Eφ450	キャップ止		
	Fφ500	不明		
	aφ150	ポンプ側		
人 孔 注 意				
人孔番号	管渠番号			
	51 24.768			
管 渠 注 意				
管材質	管断面	管径	勾配	区間距離
	VU	φ200	11.62‰	19.45m
	23.559			23.785
	下流管底高			上流管底高
	VU	φ200	11.62‰	19.45m
	23.559			23.785
	下流管底高			上流管底高
取付管渠注記				
管断面	管径	取付管延長	追加距離	
	φ	150	0.68 10.50	
			赤字形式注記	

交野市都市整備部下水道課

1/500

