
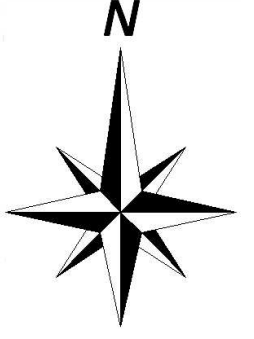


交野市下水道台帳

図面番号 J-17

I-16	J-16	K-16
I-17	J-17	K-17
I-18	J-18	K-18

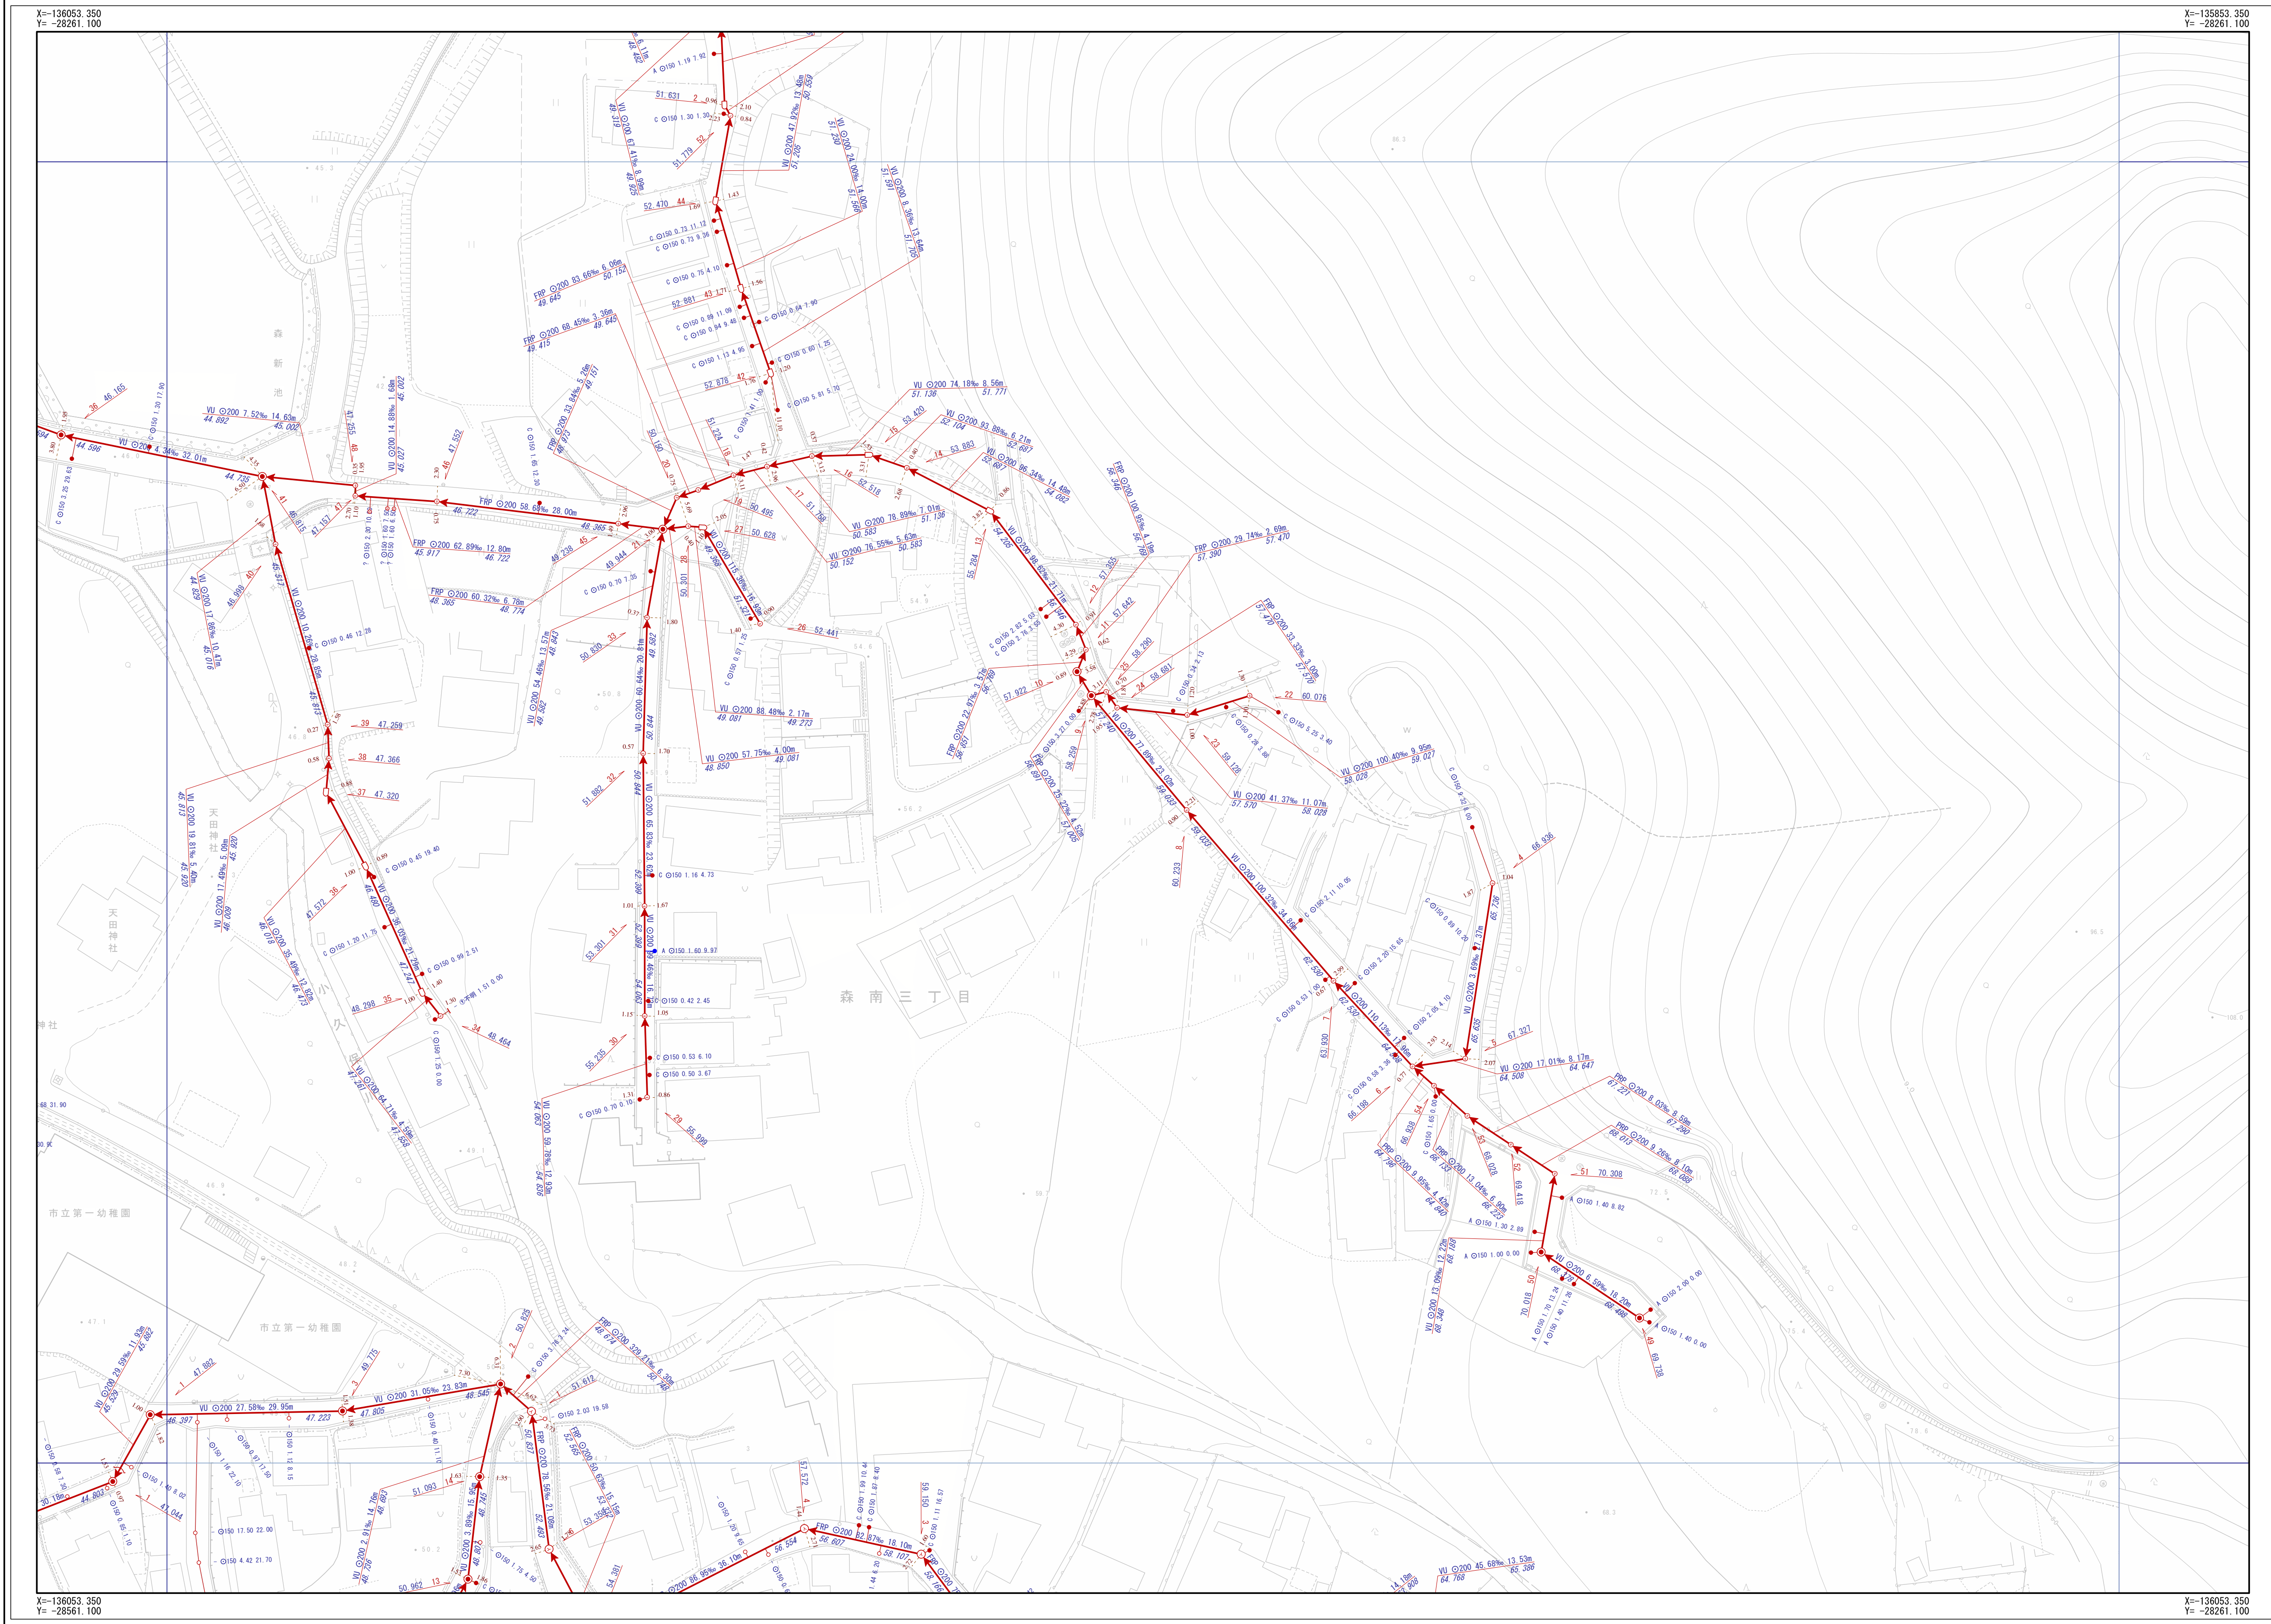

凡 例				
記号	名称			
	幹線管渠			
	支線管渠			
	交野市管理			
	個人管理			
	大阪府管理			
	他市管理			
	残置管渠			
	撤去管渠			
	副管			
人 孔				
	1号人孔			
	2号人孔			
	3号人孔			
	4号人孔			
	5号人孔			
	6号人孔			
	O号人孔			
	Y号人孔			
	特1号人孔			
	特2号人孔			
	特3号人孔			
	特4号人孔			
	特7号人孔			
	小口径 (A)			
	小口径 (B)			
	小口径 (C)			
	小口径 (D)			
	小口径 (E)			
	小口径 (F)			
	小口径 (G)			
	小口径 (Z)			
	加口径 (仮設なし)			
	特殊人孔 (加口径)			
	特殊人孔 (特殊形状)			
	特殊人孔 (特殊形状)			
	キャップ止			
	吐け口			
	ポンプ庫			
	処理場			
	風性変化点			
	その他			
	不明			
中継ポンプ				
	マンホールポンプ (0号~4号人孔)			
	マンホールポンプ (特殊)			
注 意				
	Aφ200			
	Bφ300			
	Cφ350			
	Dφ400			
	Eφ450			
	Fφ500			
	aφ150			
	bφ250			
	z			
	未分類			
	現場不明欄			
	キャップ止			
	不明			
	ポンプ側			
人 孔 属 性				
	人孔番号 51			
	標高 24.768			
管 渠 属 性				
管材質	管断面	管径	勾配	区間距離
	VU	0200	11.62‰	19.45m
下流管底高	上流管底高			
23.559	23.785			
管材質	管断面	管径	勾配	区間距離
	VU	0200	11.62‰	19.45m
下流管底高	上流管底高			
23.559	23.785			
取付管属性				
管断面	管径	取付管延長	追加距離	
	φ	150	0.68	
			10.50	
赤字形式表記				

交野市都市整備部下水道課

1/500

