
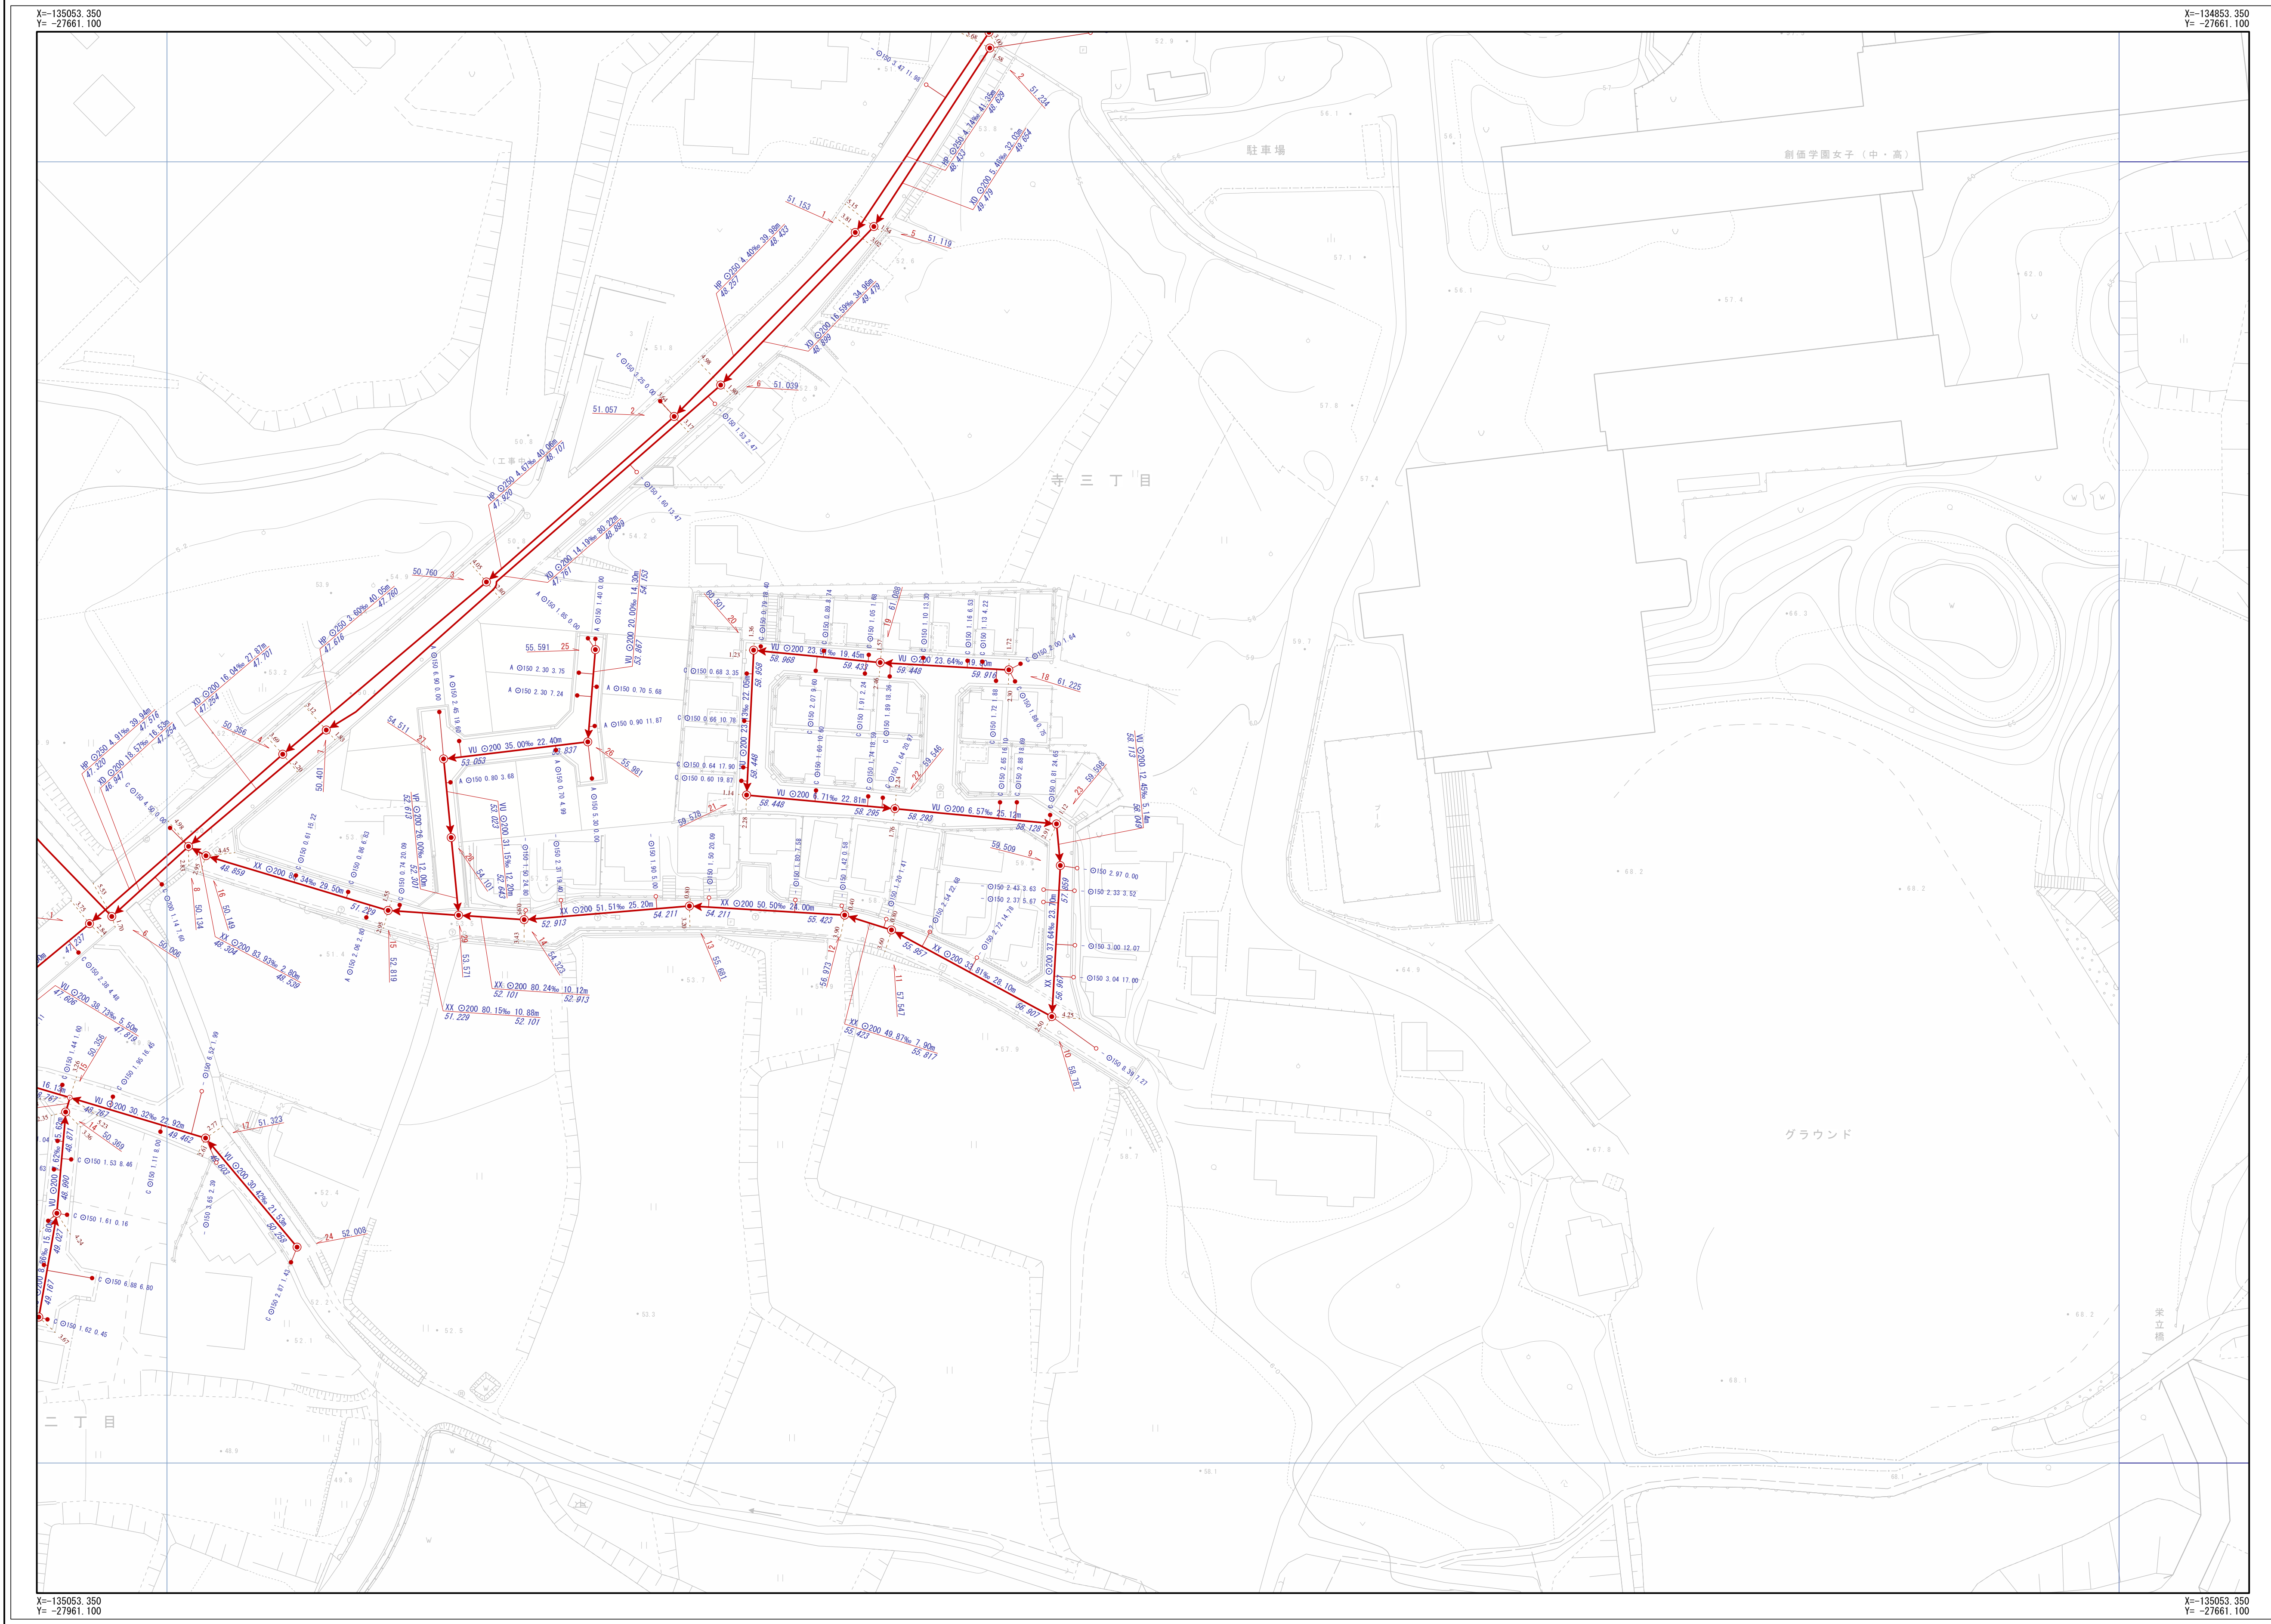


交野市下水道台帳

図面番号 L-12

K-11	L-11	M-11
K-12	L-12	M-12
K-13	L-13	M-13

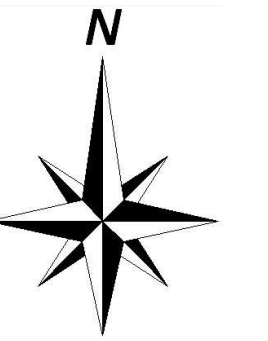

凡例			
記号	名称		
	幹線管渠		
	枝線管渠		
	交野市管理		
	個人管理		
	大阪府管理		
	他市管理		
	残置管渠		
	撤去管渠		
	副管		
人孔			
	1号人孔		
	2号人孔		
	3号人孔		
	4号人孔		
	5号人孔		
	6号人孔		
	O号人孔		
	馬蹄形人孔		
	Y号人孔		
	特1号人孔		
	特2号人孔		
	特3号人孔		
	特4号人孔		
	特7号人孔		
	小口径 (A)		
	小口径 (B)		
	小口径 (C)		
	小口径 (Z)		
	特別人孔 (保留)		
	特別人孔 (保留)		
	特別人孔 (現況本脚)		
	キャップ止		
	吐け口		
	ポンプ座		
	処理場		
	異径変化点		
	その他		
	不明		
中継ポンプ			
	マンホールポンプ (0号~4号人孔)		
	マンホールポンプ (現況本脚)		
注			
	Aφ200		
	Bφ300		
	Cφ350		
	Dφ400		
	Eφ450		
	Fφ500		
	aφ150		
	bφ250		
	Z		
	未分類		
	現況不明脚		
	キャップ止		
	不明		
	ポンプ脚		
人孔属性			
人孔番号	標高		
	51 24.768		
管渠属性			
管材質	管径	勾配	区間距離
	VU φ200	11.62%	19.45m
管材質	管径	勾配	区間距離
	VU φ200	11.62%	19.45m
取付管属性			
管径	取付管延長	追加距離	
	φ150	0.68	10.50
赤字印記			

交野市都市整備部下水道課

1/500

